


各 階 平 面 図

家 屋 番 号	5 番 2 6	建 物 図 面
建物の所在	君 津 市 人 見 二 丁 目 5 番 地 2 6	


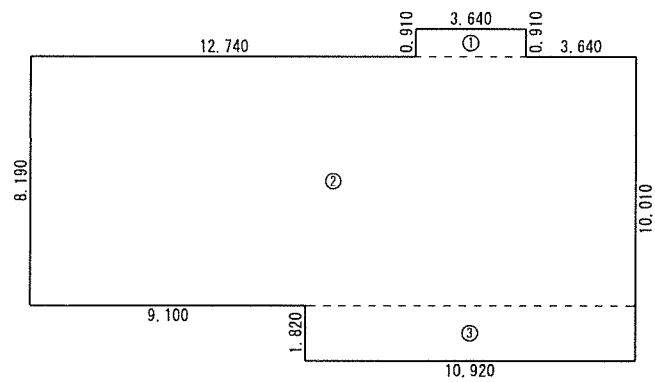


求 積 表

①	3.640 ×	0.910	=	3.312400
②	20.020 ×	8.190	=	163.963800
③	10.920 ×	1.820	=	19.874400

187.150600

床面積 187.15 m²

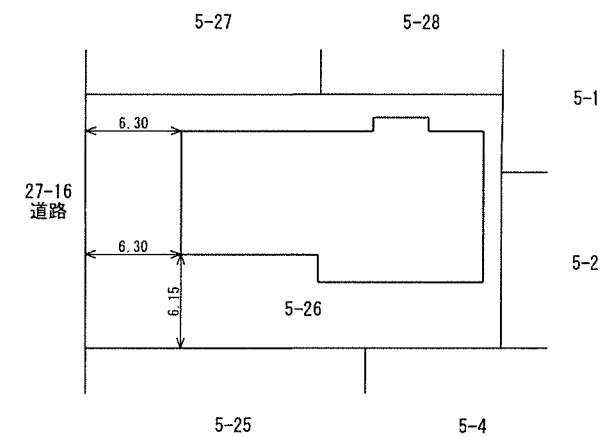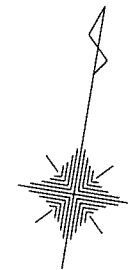

作 成 者	千葉市中央区中央港一丁目23番25号 公益社団法人 千葉県公共嘱託登記 土地家屋調査士協会 社員 神谷 宗孝 (令和 6 年 8 月 26 日作成)	縮尺	1 / 250	申 請 人	君 津 市 長 石 井 宏 子	縮尺	1 / 500
-------	--	----	---------	-------	-----------------	----	---------