


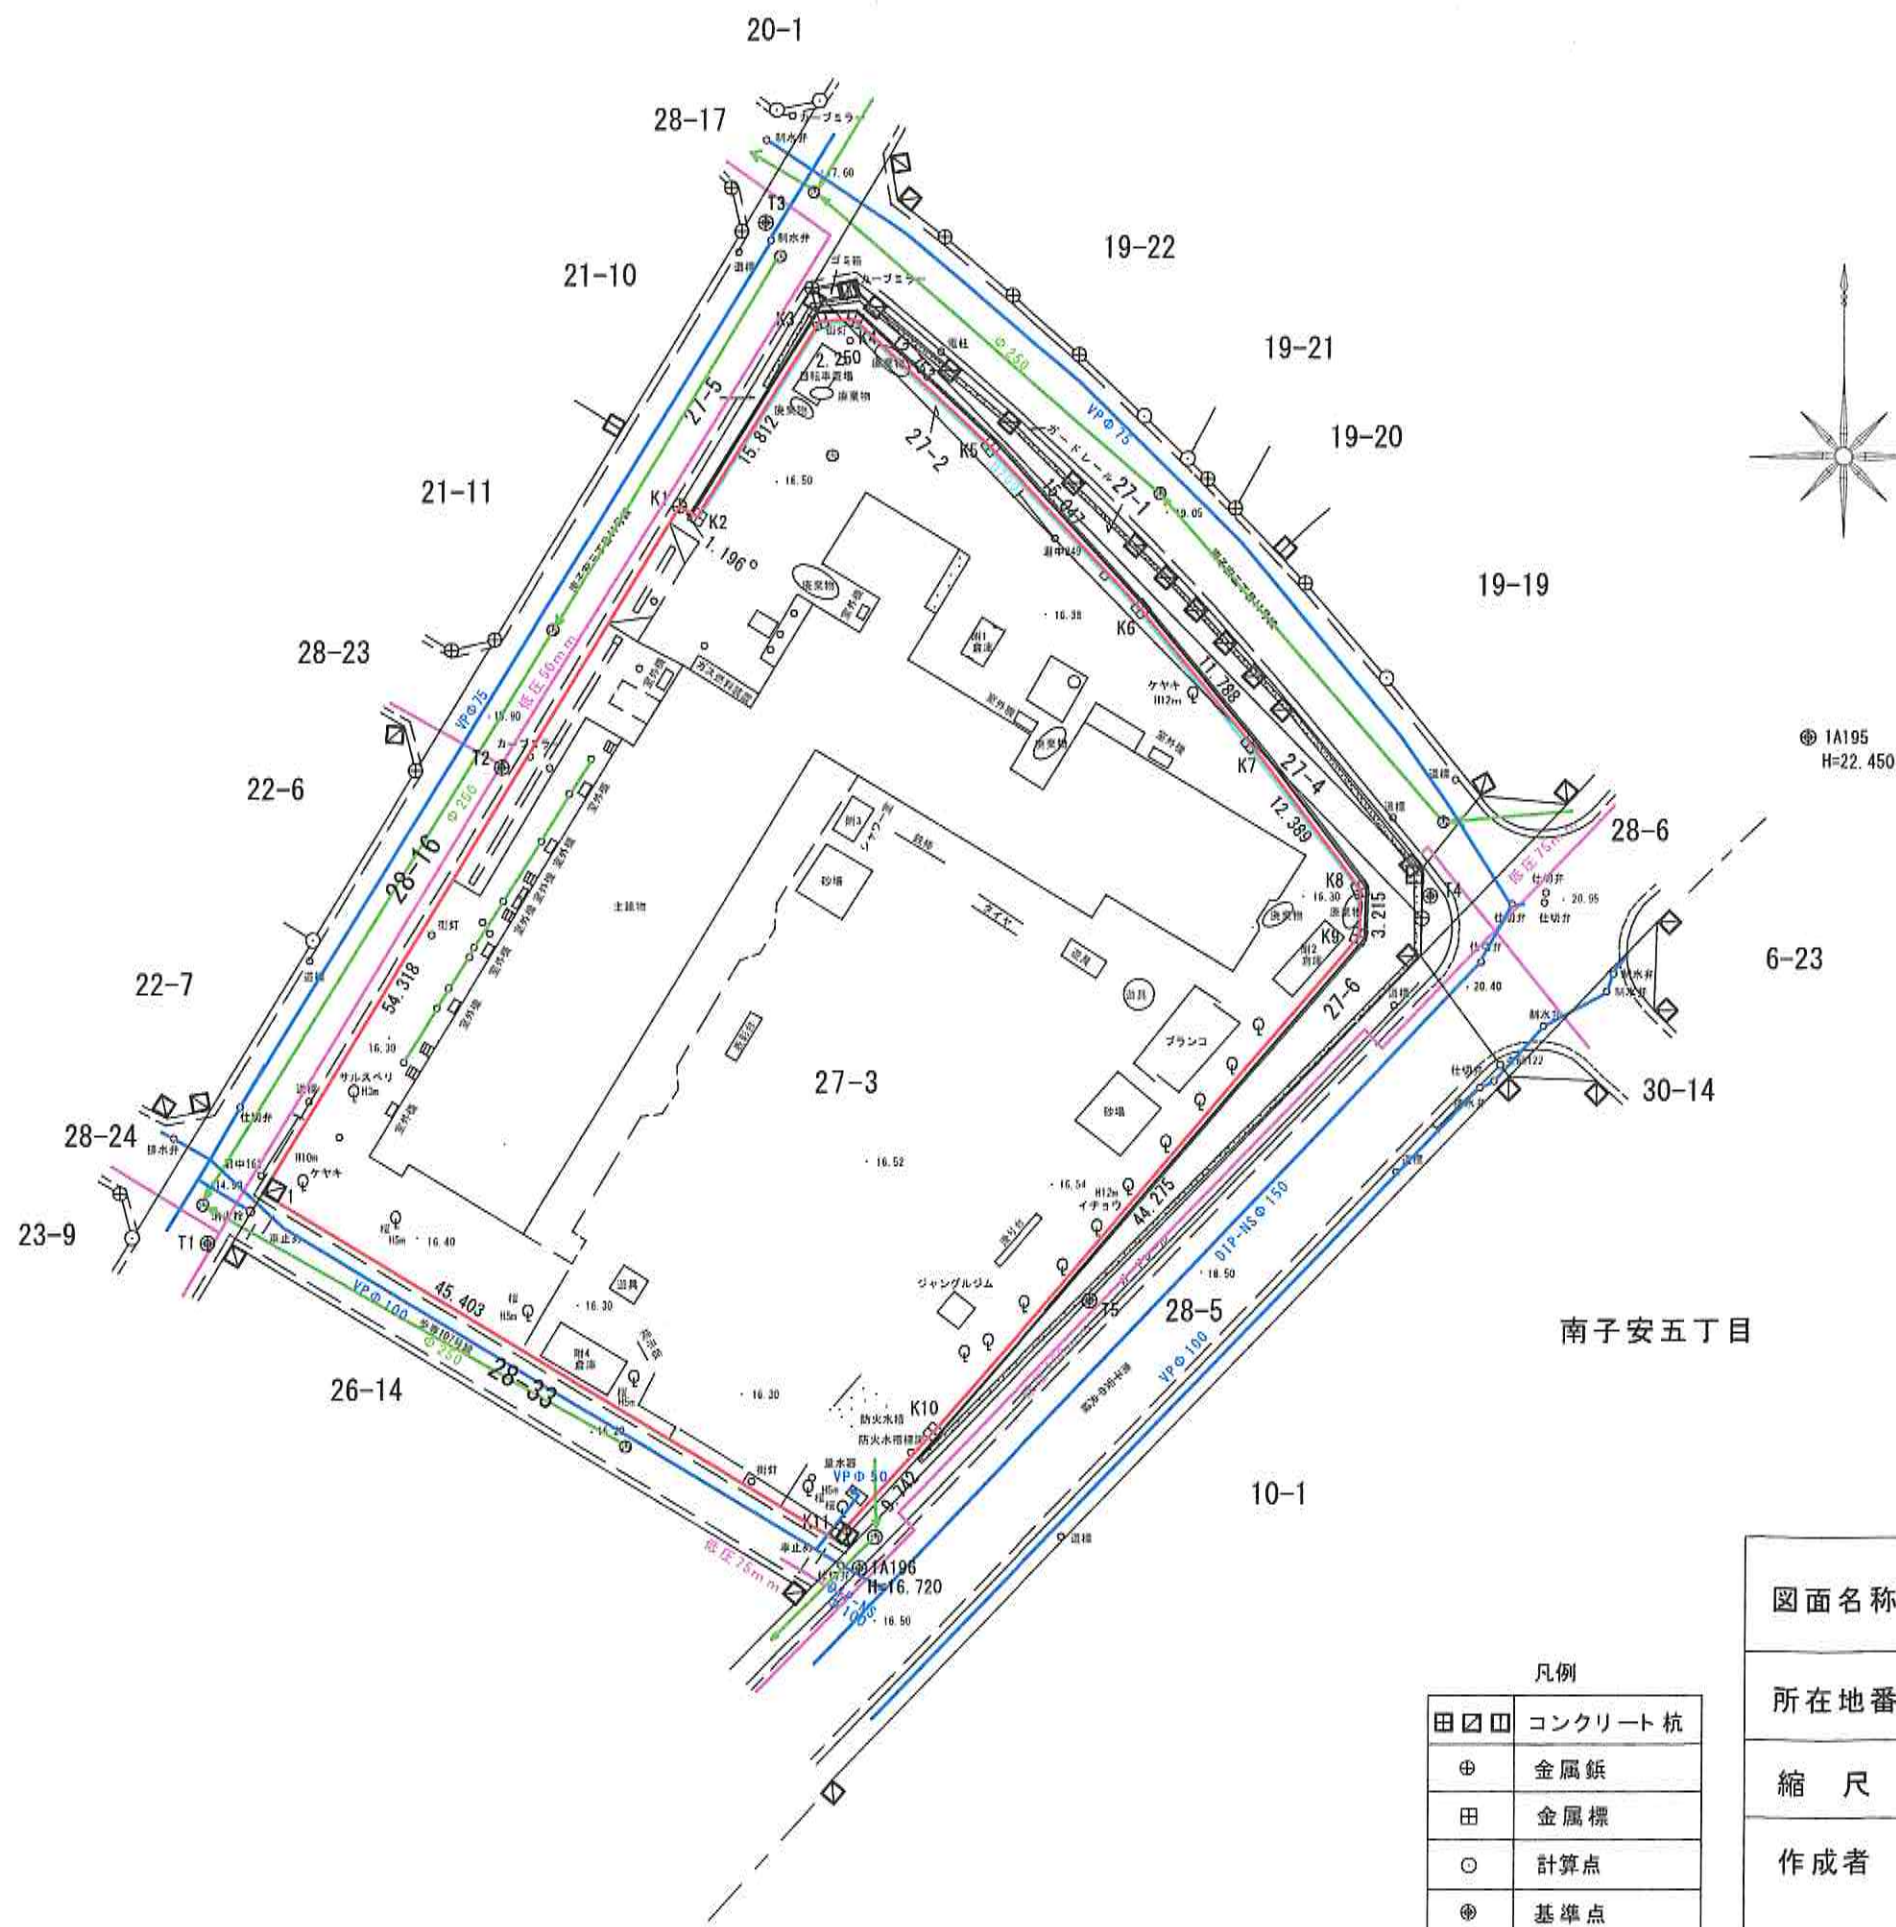

南子安五丁目

凡例	
田	コンクリート杭
田	金属杭
田	金属標
○	計算点
⊙	基準点

図面名称	現況図(ライフライン入)		
所在地番	君津市南子安三丁目 27-2, 27-3		
縮尺	1 : 500	作成年月日	令和6年3月23日
作成者	公益社団法人 千葉県公共福祉登記士会 社員 君津市六手287番地1 土地家屋調査士 前田豊		