


家屋番号	27-3	建 物 図 面
建物の所在	君津市南子安三丁目27番地3	

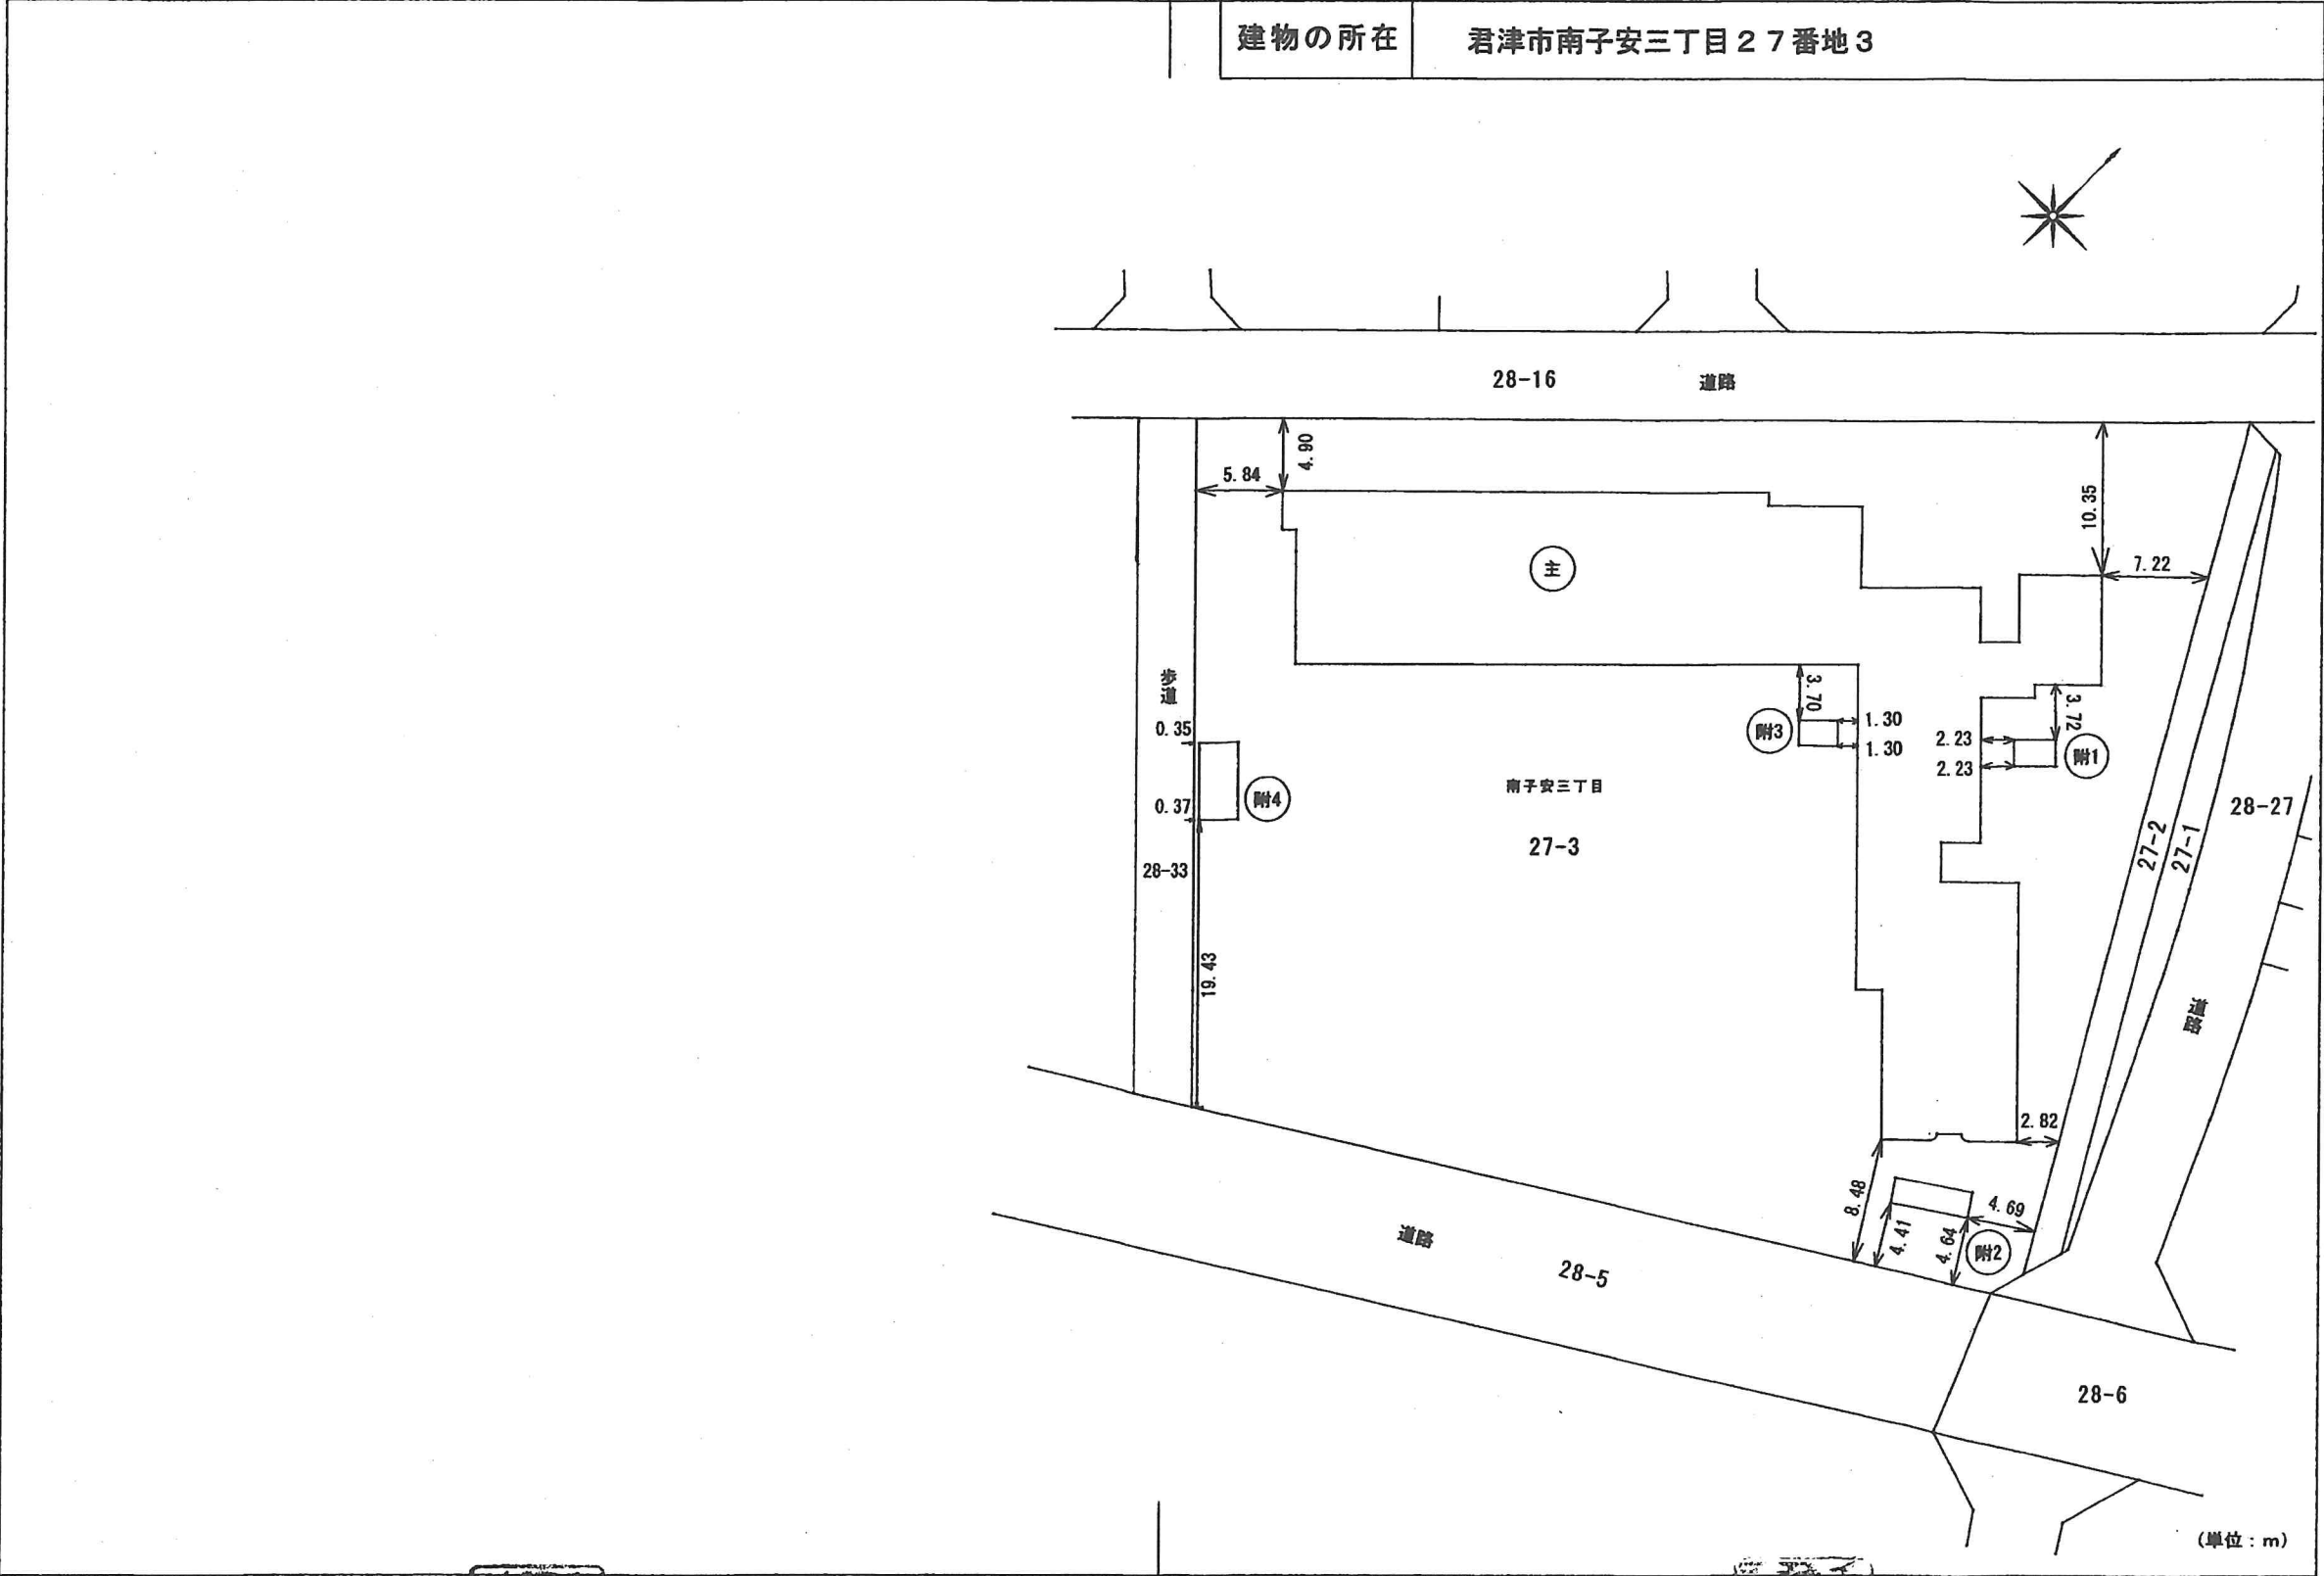

作成者	公益社団法人千葉県公共測量士会 社員 君津市六手287番地 土地家屋調査士 前田 豊	縮尺	1/500	申請人	君津市長 石井 宏子	縮尺	1/500
-----	--	----	-------	-----	------------	----	-------


家屋番号

27-3

各階平面図

建物の所在

君津市南子安三丁目27番地3

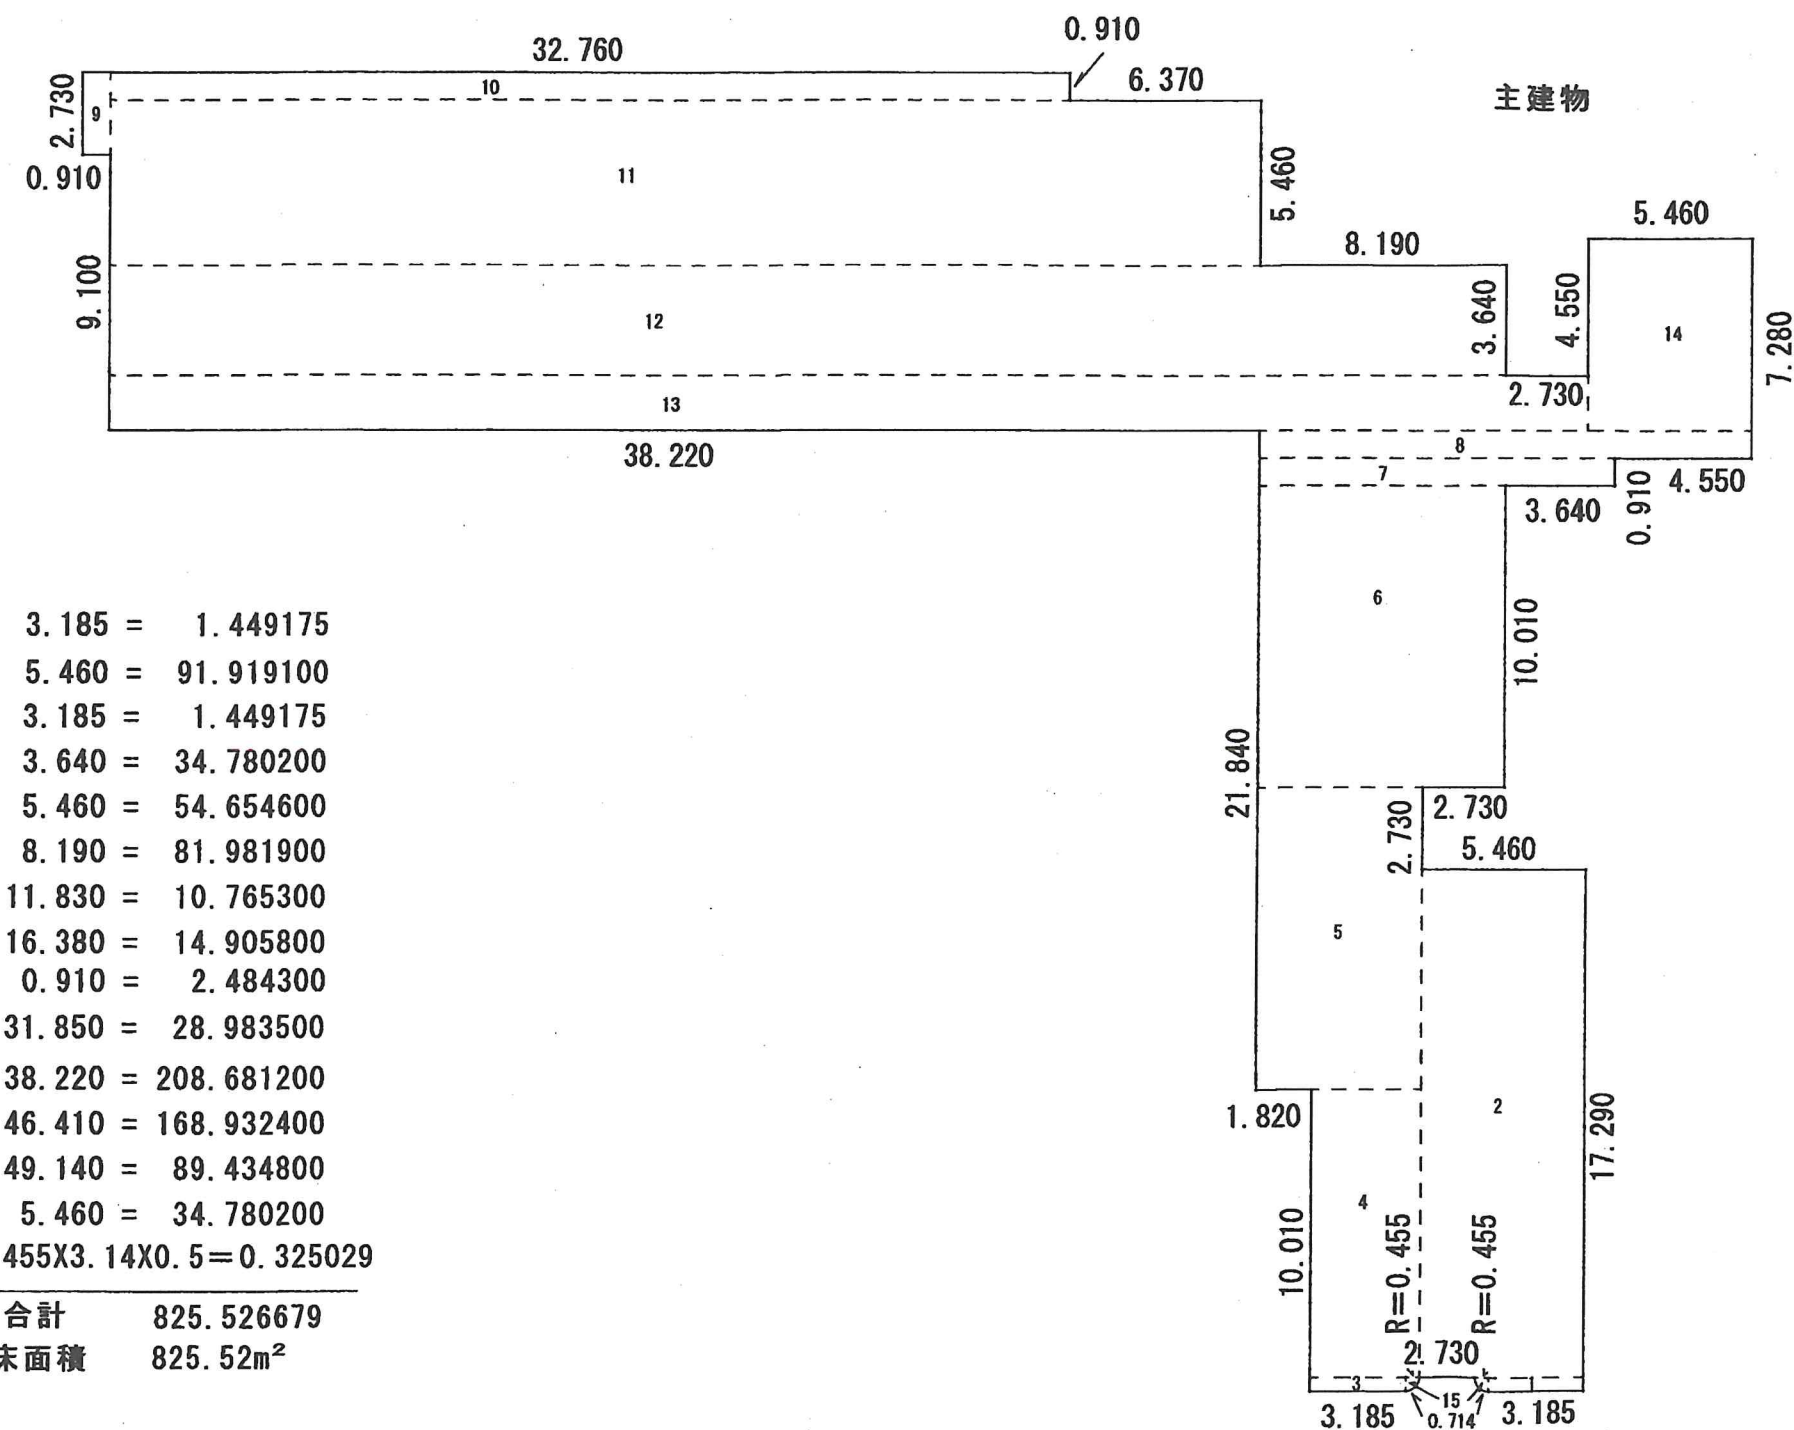

求積表


1	0.455 X	3.185 =	1.449175
2	16.835 X	5.460 =	91.919100
3	0.455 X	3.185 =	1.449175
4	9.555 X	3.640 =	34.780200
5	10.010 X	5.460 =	54.654600
6	10.010 X	8.190 =	81.981900
7	0.910 X	11.830 =	10.765300
8	0.910 X	16.380 =	14.905800
9	2.730 X	0.910 =	2.484300
10	0.910 X	31.850 =	28.983500
11	5.460 X	38.220 =	208.681200
12	3.640 X	46.410 =	168.932400
13	1.820 X	49.140 =	89.434800
14	6.370 X	5.460 =	34.780200
15	0.455X0.455X3.14X0.5	=	0.325029

合計 825.526679
床面積 825.52m²

作成者


公益社団法人千葉県公共福祉調査士協会
社員 君津市六手287番地
土地家屋調査士 前田 豊
令和5年12月4日作成

縮尺

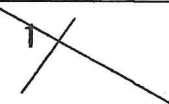

申請人

君津市長 石井 宏子

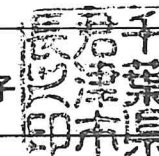

縮尺

1/250

各階平面図

家屋番号


27-3

各階平面図

建物の所在

君津市南子安三丁目27番地3


附属建物符号4

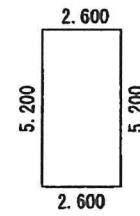

求積表

$$\begin{array}{r} 2.600 \times 5.200 = 13.520000 \\ \hline \text{床面積} \quad 13.52\text{m}^2 \end{array}$$


附属建物符号1

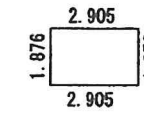

求積表

$$\begin{array}{r} 2.905 \times 1.876 = 5.449780 \\ \hline \text{床面積} \quad 5.44\text{m}^2 \end{array}$$


附属建物符号2

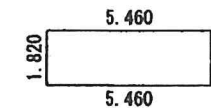

求積表

$$\begin{array}{r} 5.460 \times 1.820 = 9.937200 \\ \hline \text{床面積} \quad 9.93\text{m}^2 \end{array}$$

附属建物符号3

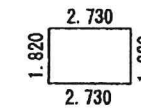

求積表

$$\begin{array}{r} 2.730 \times 1.820 = 4.968600 \\ \hline \text{床面積} \quad 4.96\text{m}^2 \end{array}$$

作成者

公益社団法人千葉県公共測量士協会
社員 君津市六手287番地
土地家屋調査士 前田 豊

縮尺

1/250

申請人

君津市長 石井 宏子

縮尺

1/250