
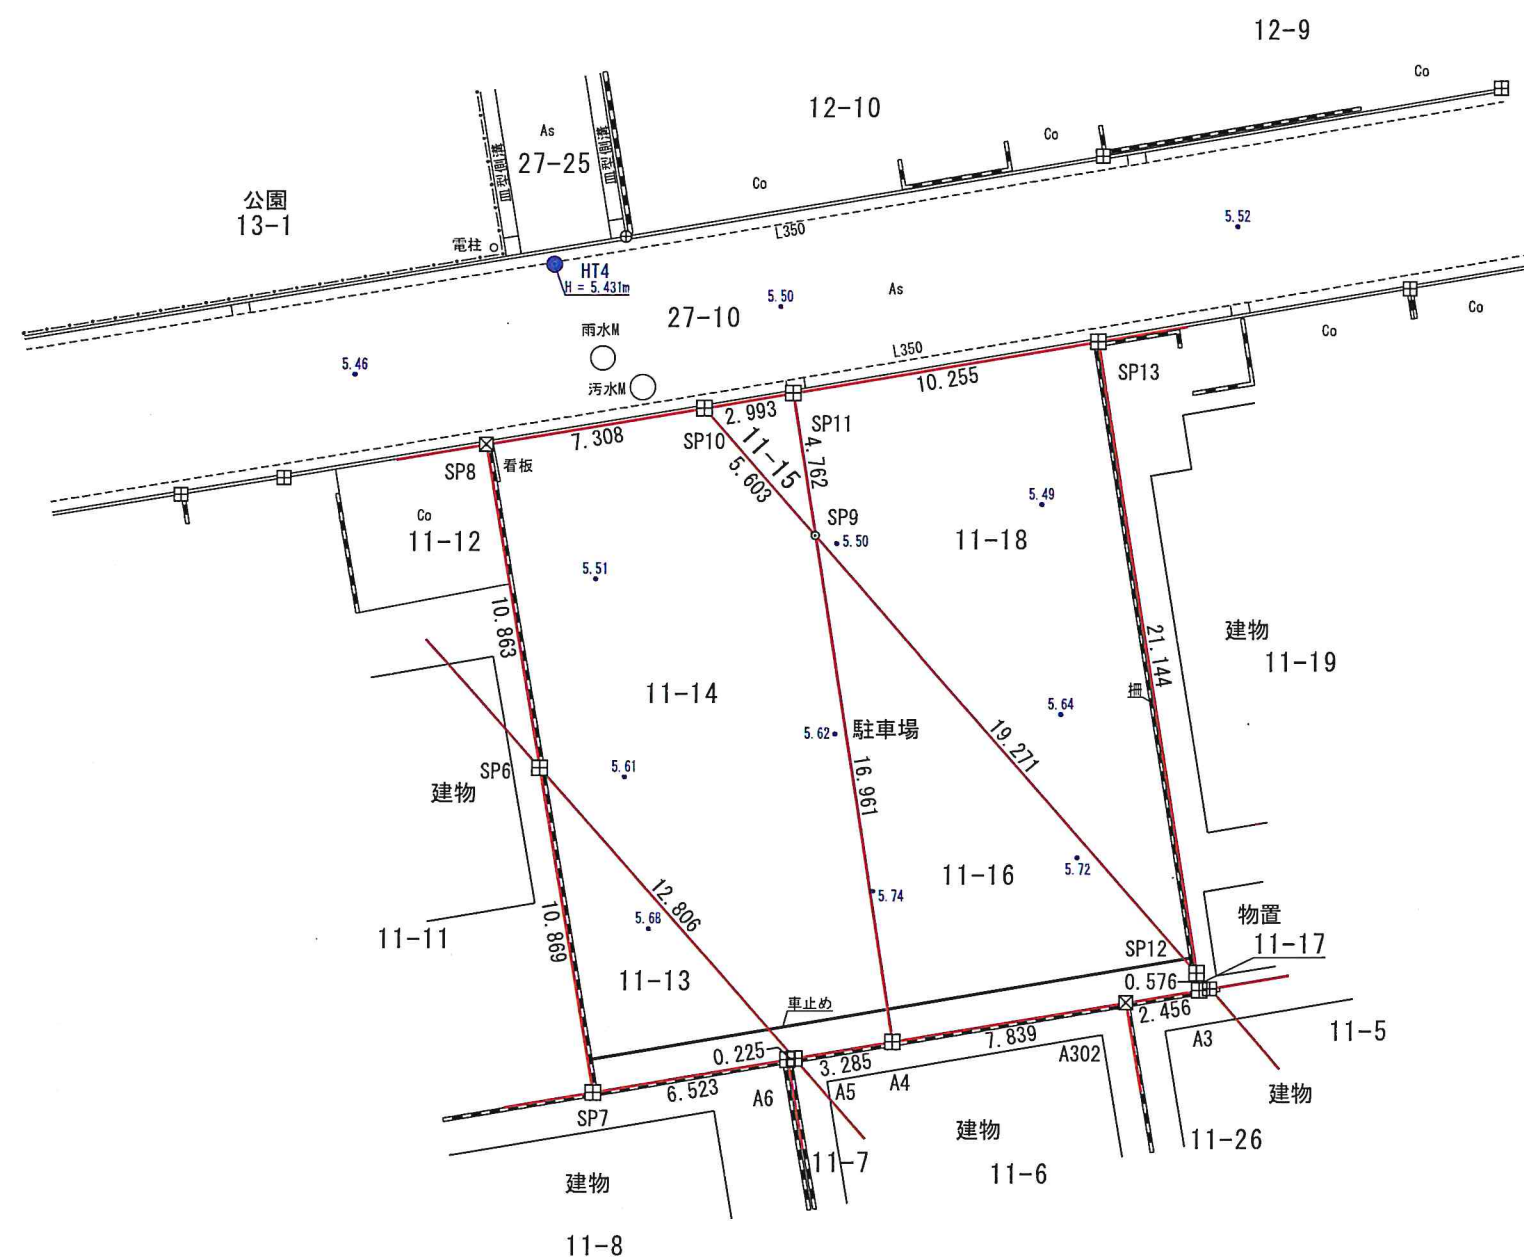


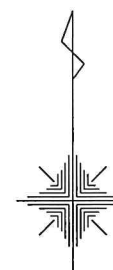

凡 例	
田	境界標の種類
⊕	コンクリート杭
⊗	金 属 杭
⊠	金 属 プ レ ー ト
□	プ ラ ス チ ッ ク 杭
○	木 杭
◎	座 標 計 算 点
◎	機 械 基 準 点

種 類	現 況 実 測 図		
所 在	君津市人見二丁目 地先		
作成年月日	令和6年9月20日	縮 尺	1/250
作 成 者	公益社団法人 千葉県公共嘱託登記土地家屋調査士協会 社員 土地家屋調査士 神 谷 孝 幸		

現 況
● HT2

HT1 ●