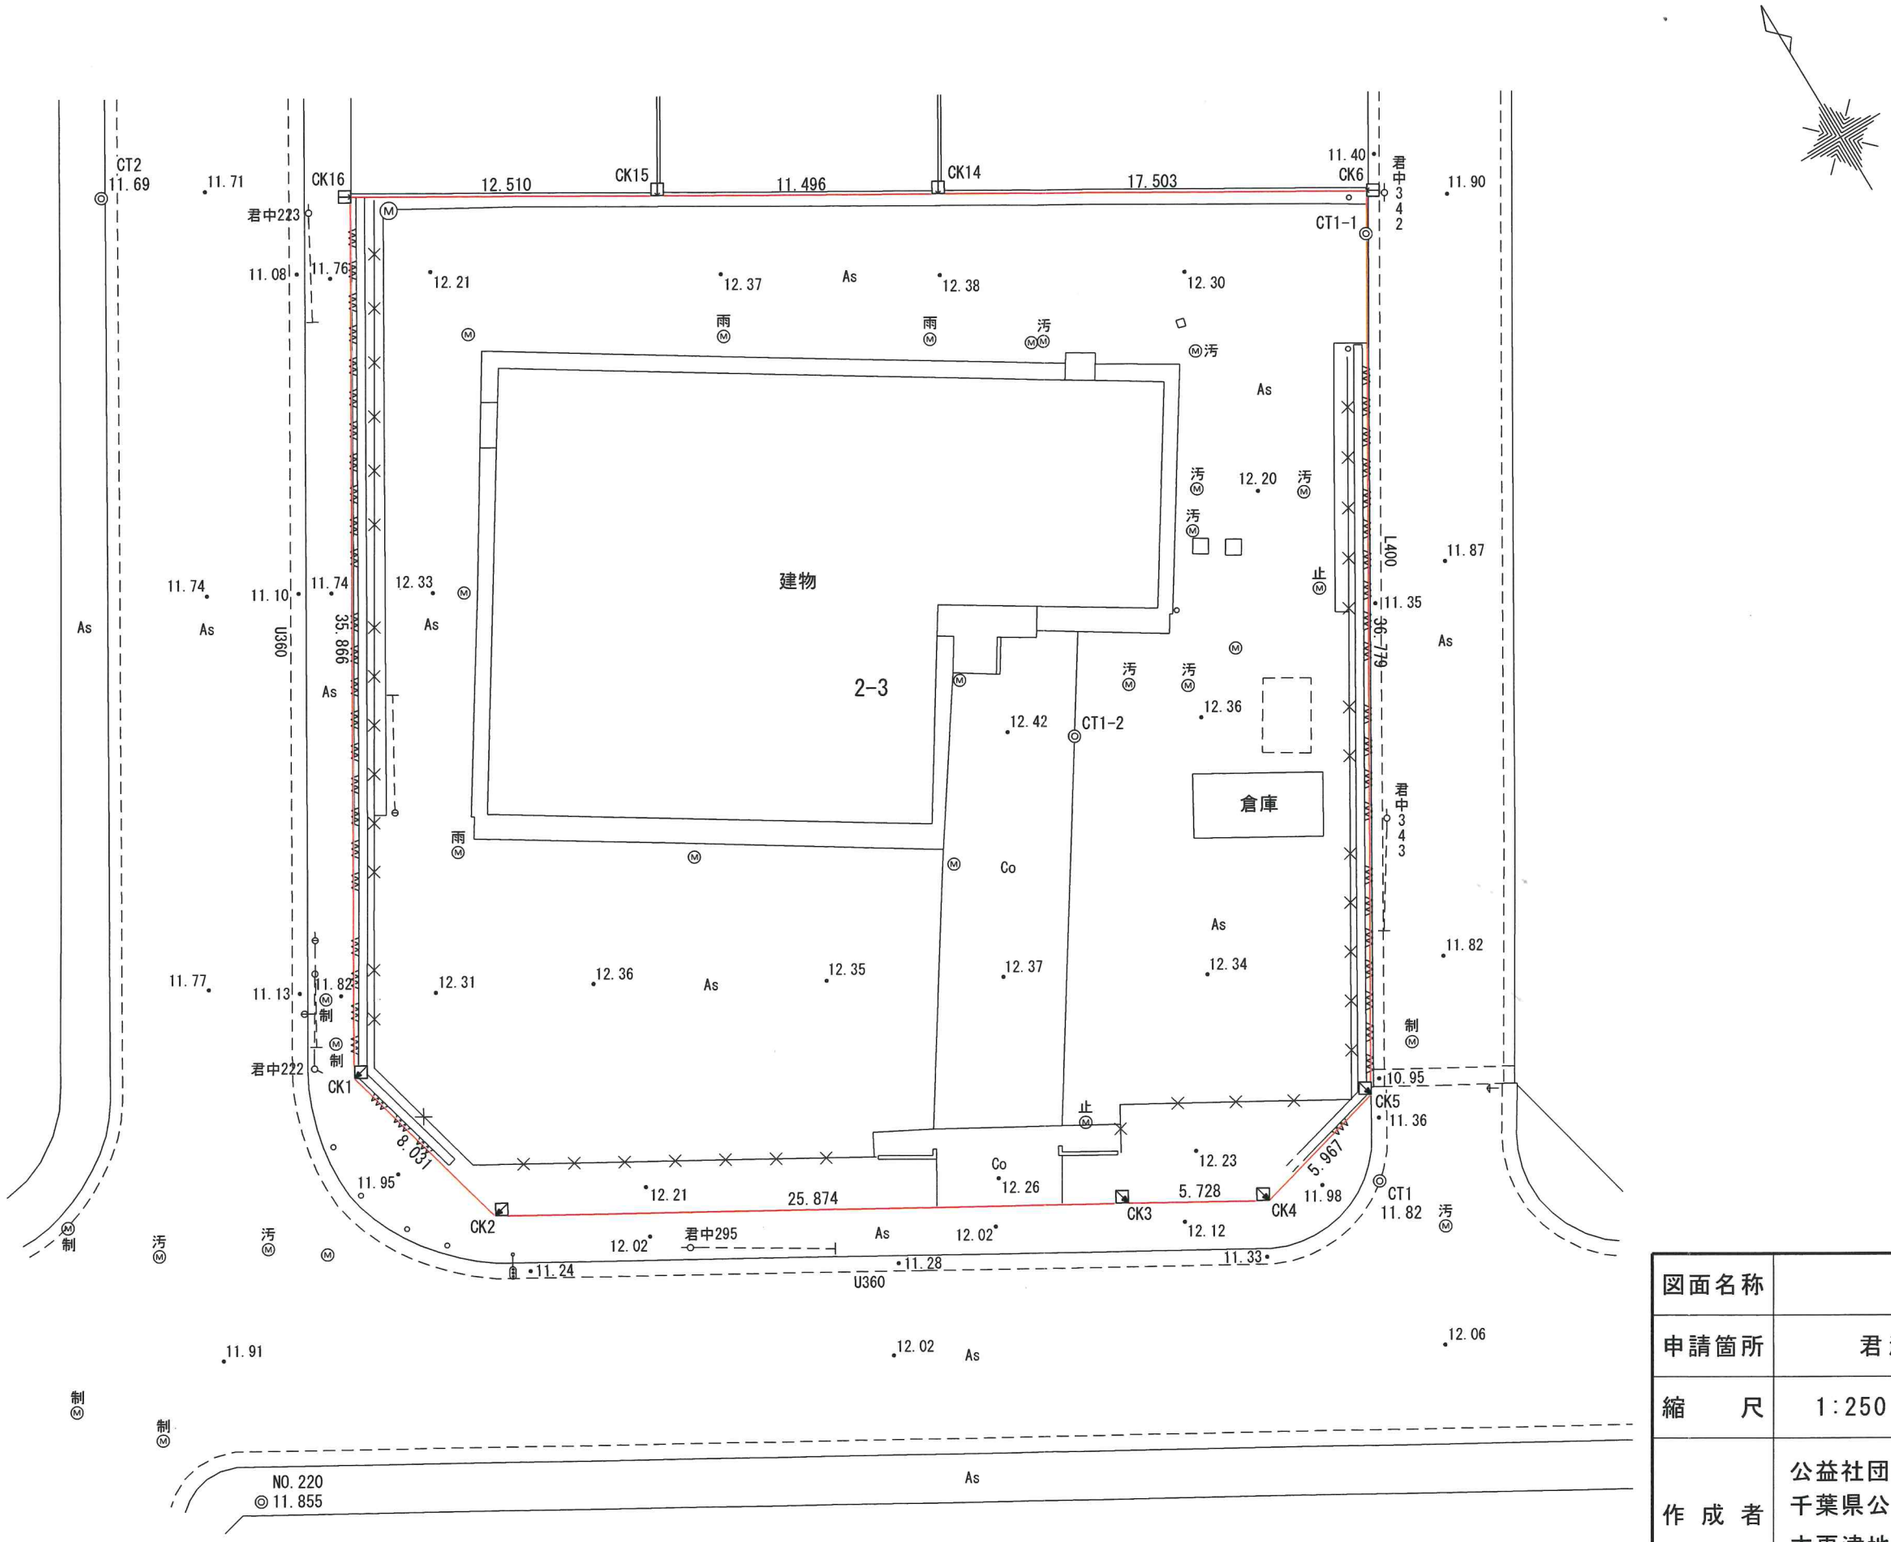

図面名称	現　況　平　面　図		
申請箇所	君津市南子安一丁目2番3		
縮　　尺	1:250	作成年月日	令和6年8月22日
作成者	公益社団法人 千葉県公共嘱託登記土地家屋調査士協会 木更津地区社員　髙橋富雄		