


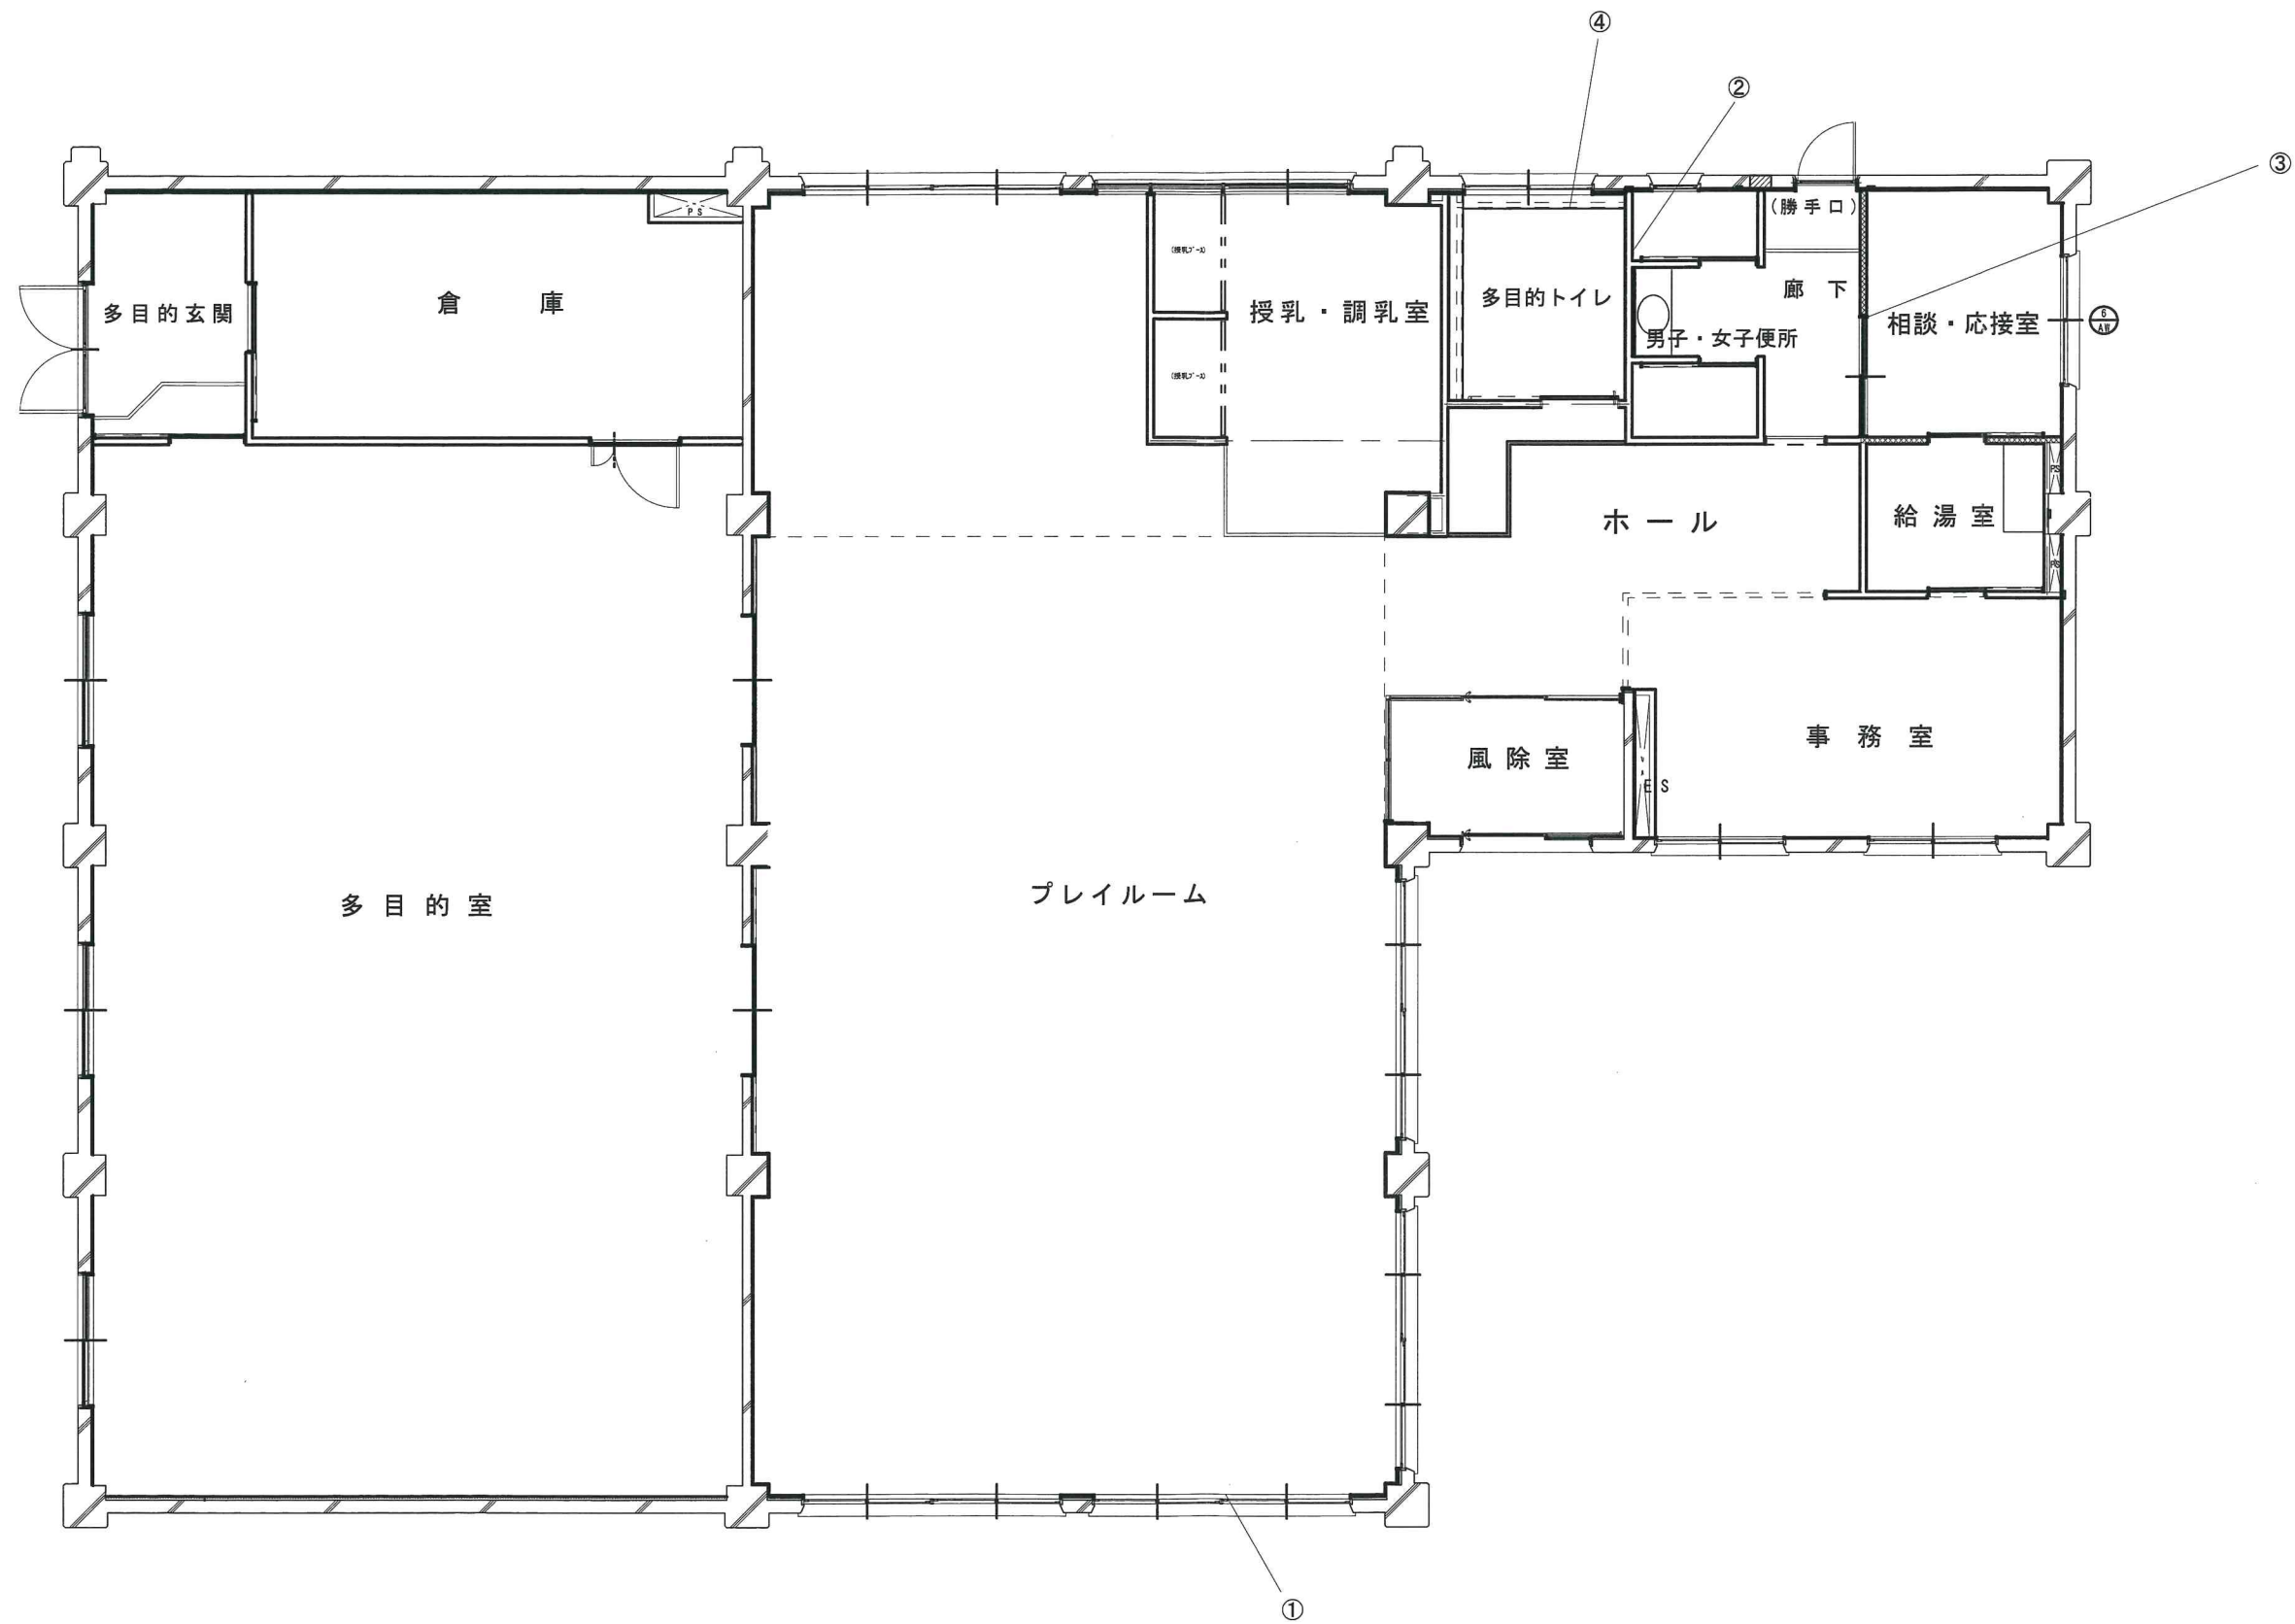

施工者

ホーナン建設工業株式会社

縮尺

1/50

工事名

君津市子育て支援センター改修工事

図面名称

管財課検査指摘

図面番号