


新旧対照図

変更する地域地区	番号	1	地区名	旧大和田小学校地区		
新			旧			
用途地域	容積/建ぺい	面積	用途地域	容積/建ぺい	面積	
第一種中高層住居専用地域	200/60	3.5ha	第一種低層住居専用地域	100/50	3.5ha	

凡	例

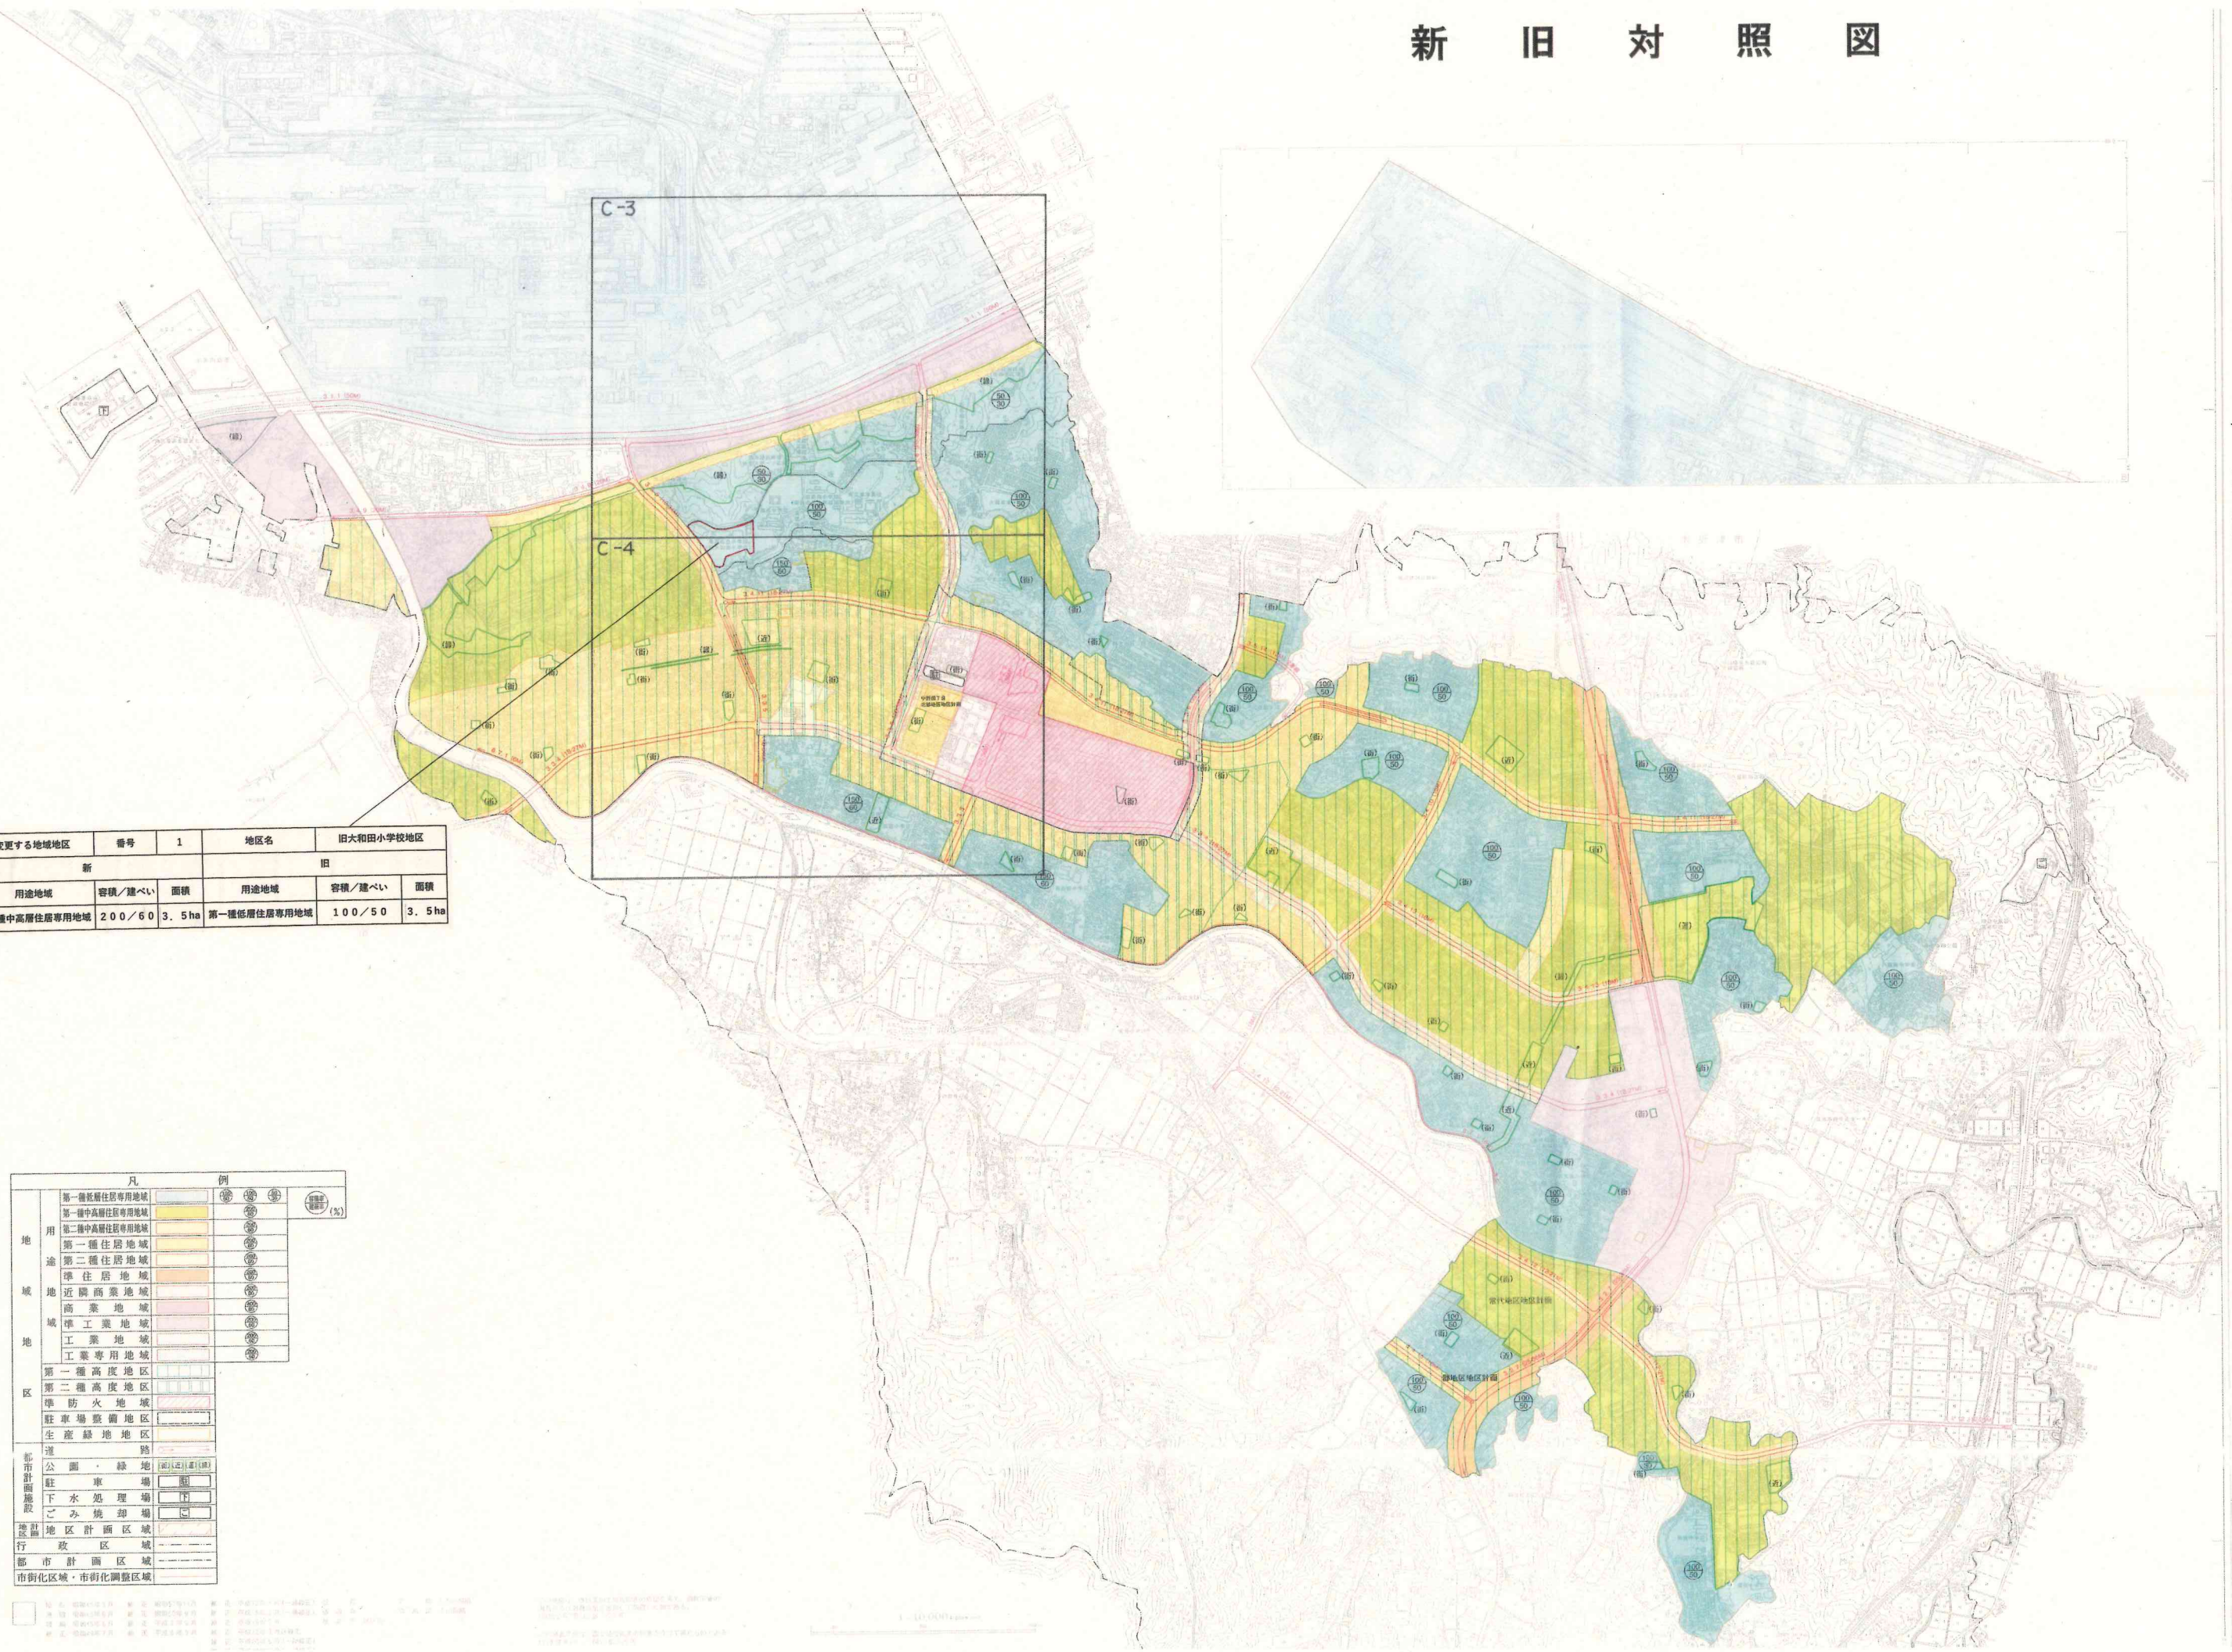

新大和田小学校地区
第一種中高層住居専用地域
第一種低層住居専用地域
第二種中高層住居専用地域
第一種住居地域
第二種住居地域
準住居地域
近隣商業地域
商業地域
準工業地域
工業地域
工業専用地域
第一種高度地区
第二種高度地区
準防火地域
駐車場整備地区
生産緑地地区
道
公園・緑地
駐車場
下水処理場
ごみ焼却場
地区計画区域
行政区
都市計画区域
市街化区域・市街化調整区域