


用途地域 高度地区	容積/建ぺい	面積	→	用途地域 高度地区	容積/建ぺい	面積
第一種低層住居専用地域 —	100/50	3.5ha		第一種中高層住居専用地域 第一種高度地区	200/60	3.5ha

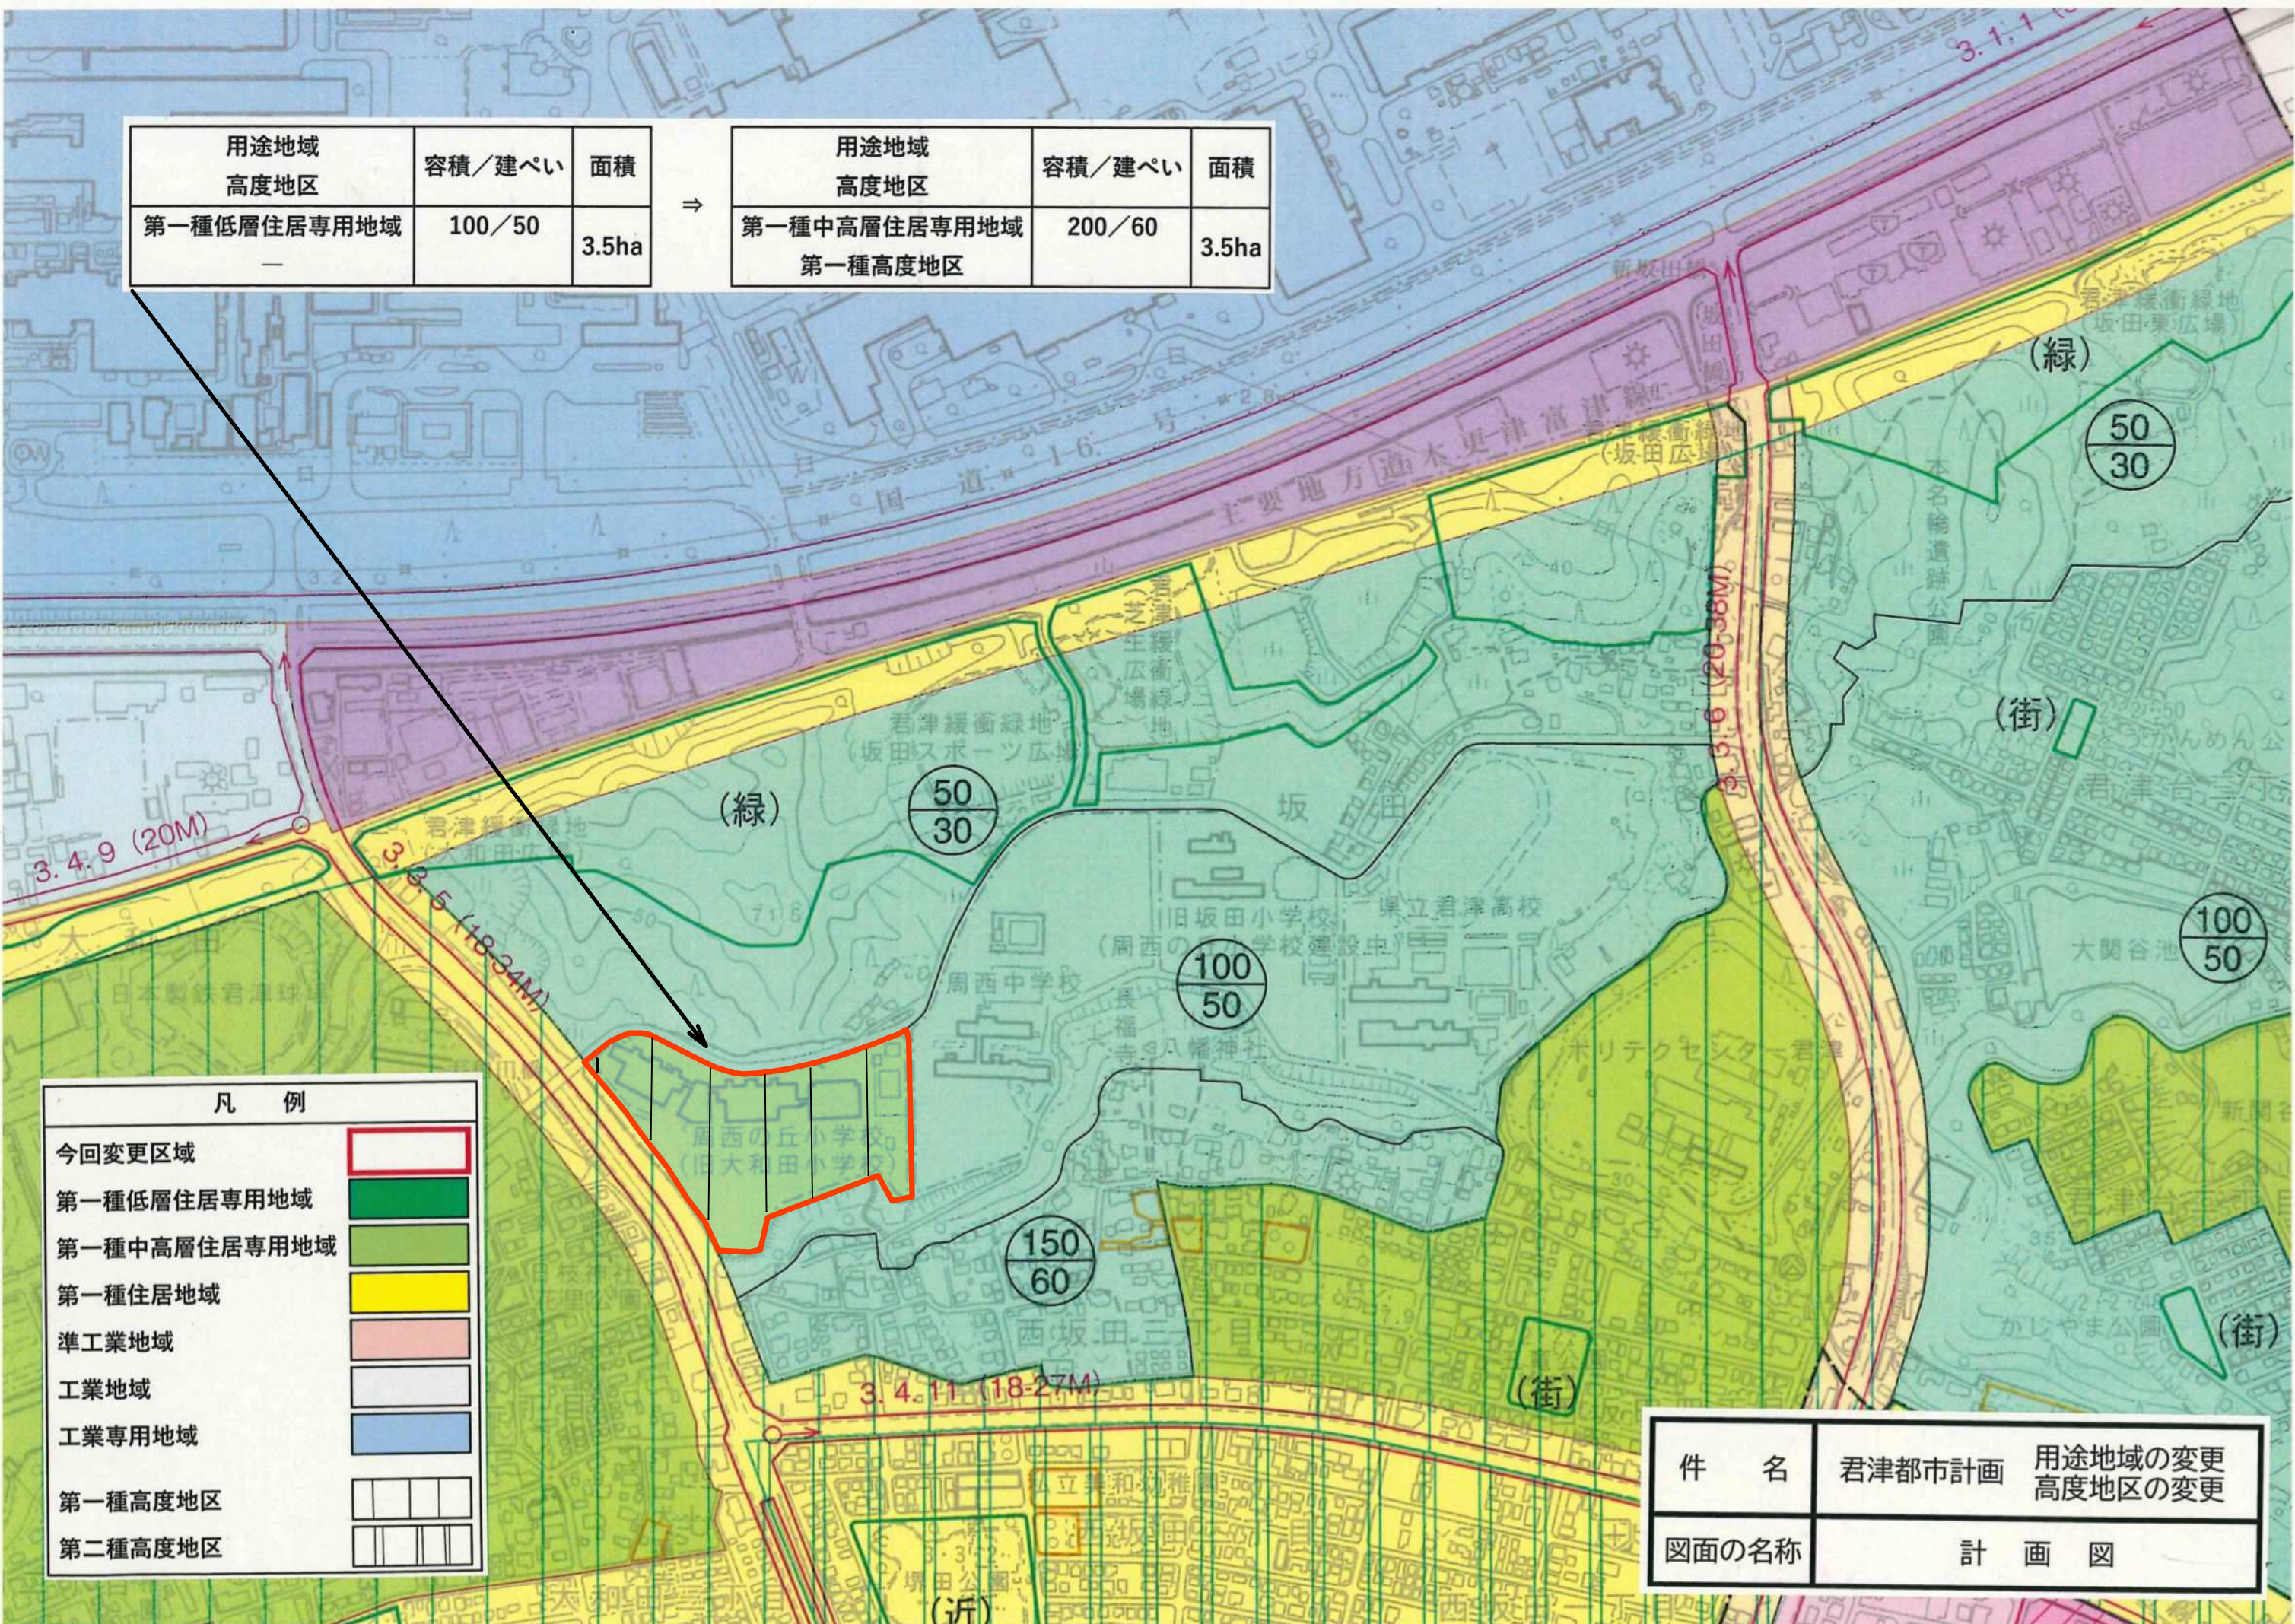

凡 例	
今回変更区域	
第一種低層住居専用地域	
第一種中高層住居専用地域	
第一種住居地域	
準工業地域	
工業地域	
工業専用地域	
第一種高度地区	
第二種高度地区	

件 名	君津都市計画	用途地域の変更 高度地区の変更
図面の名称	計 画 図	