


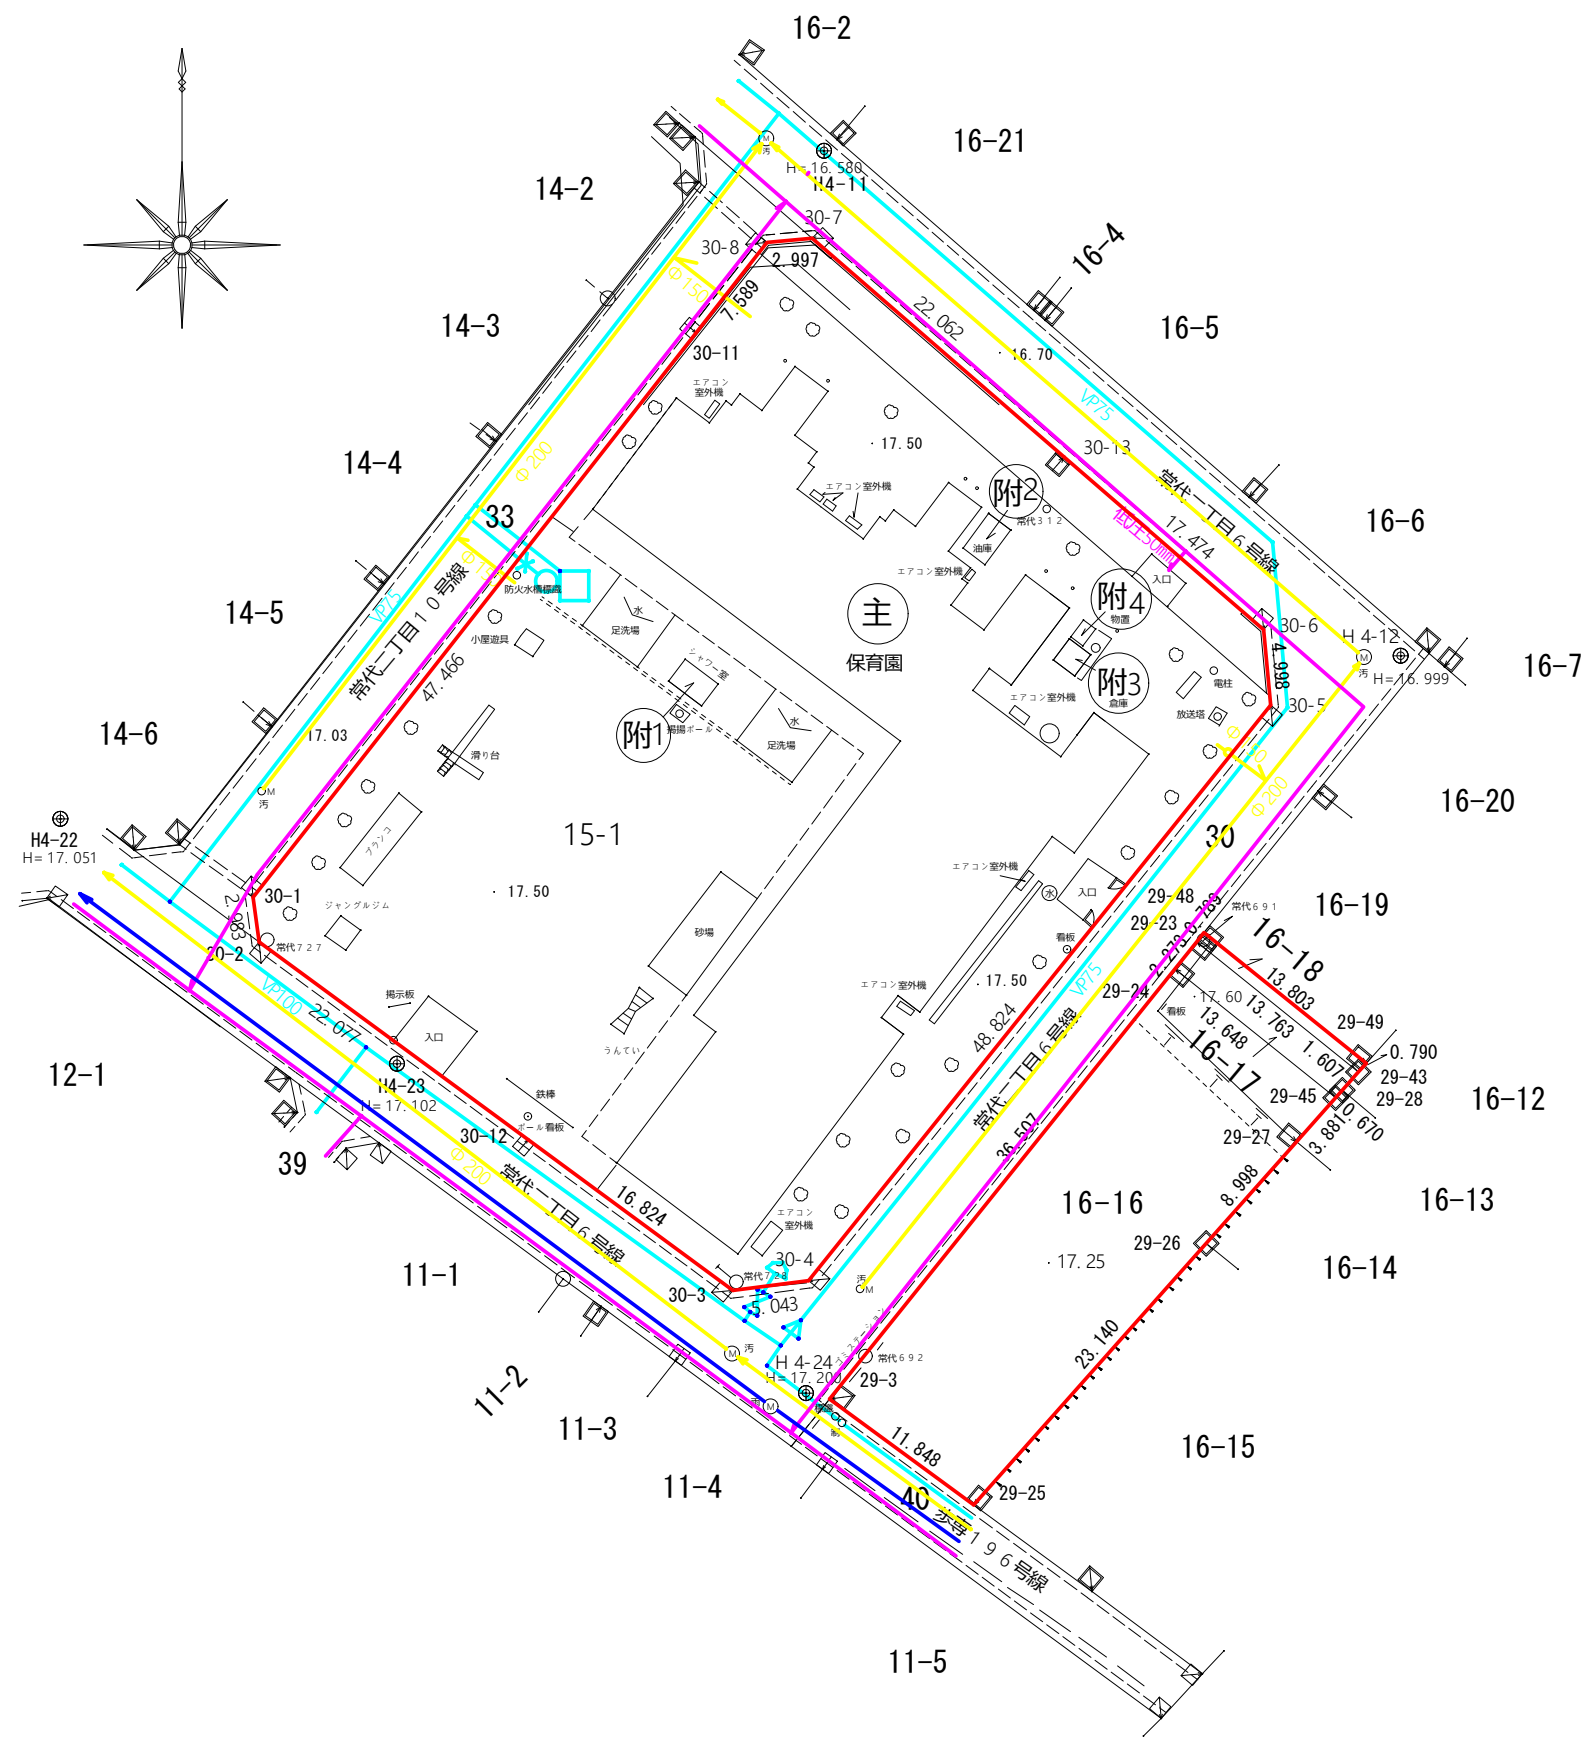

雨水

污水

ガス管

水道

図面名称	現 況 図 (ライフライン入)		
所在地番	君津市常代二丁目 15-1、16-16、-17、-18		
縮 尺	1 : 500	作成年月日	令和7年10月6日
作成者	公益社団法人 千葉県公共嘱託登記士地家屋調査士協会 社員 君津市六手287番地1 土地家屋調査士 前田豊		

