
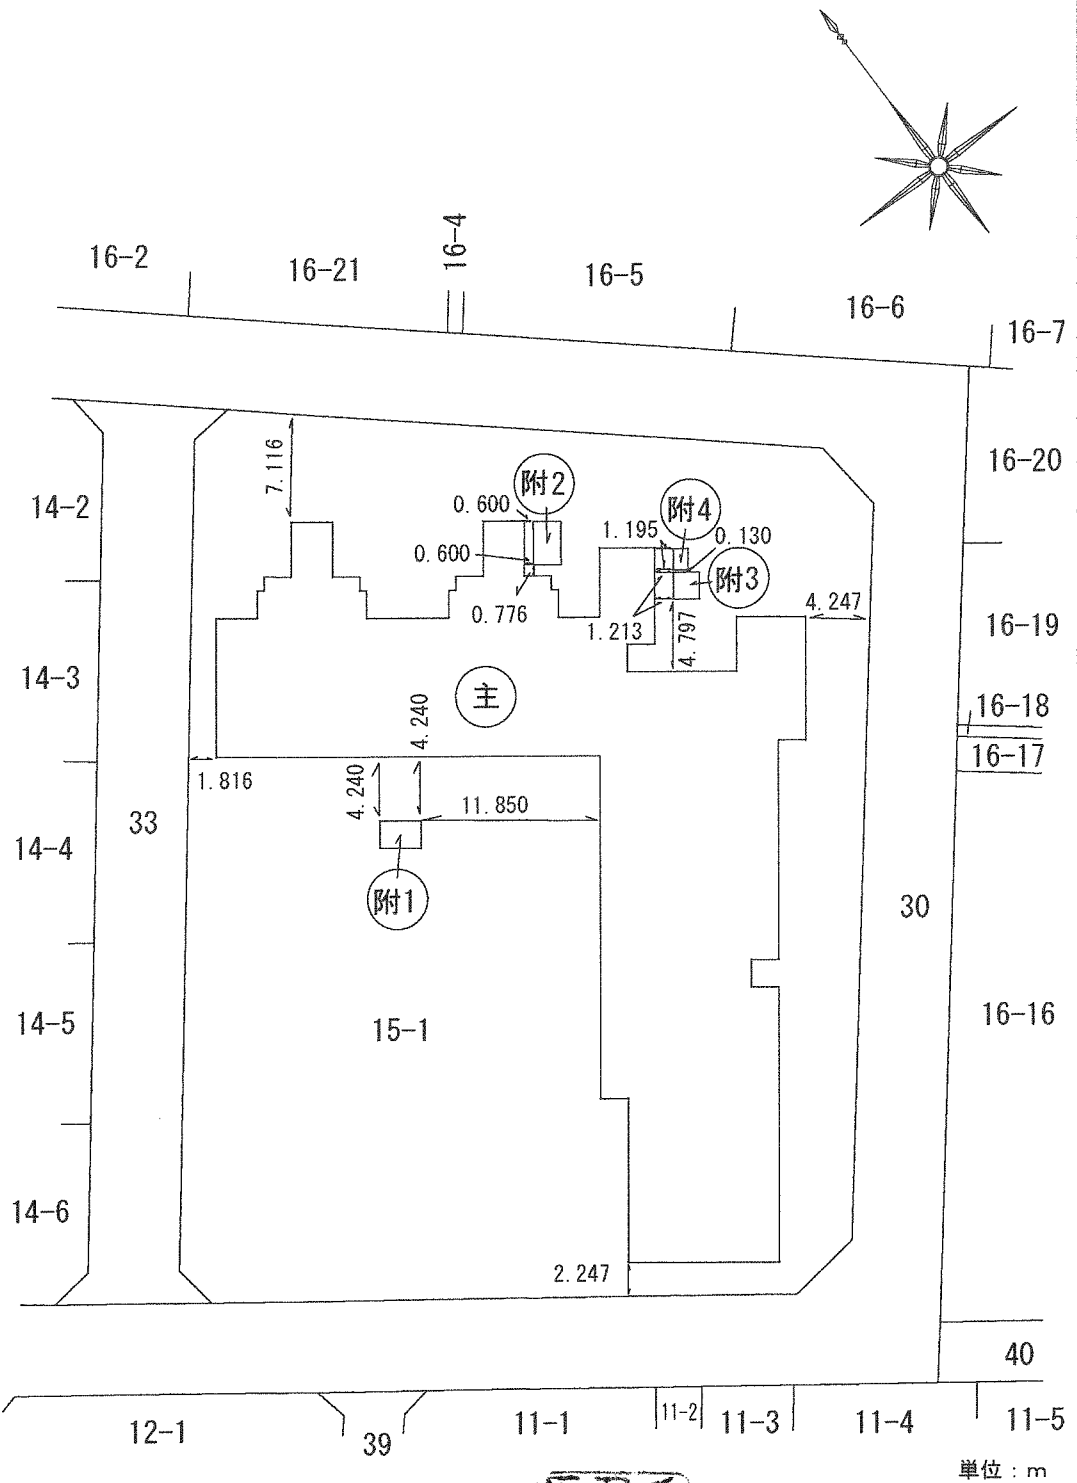


各階平面図

家屋番号	15-1	建物図面
建物の所在	君津市常代二丁目15番地1	

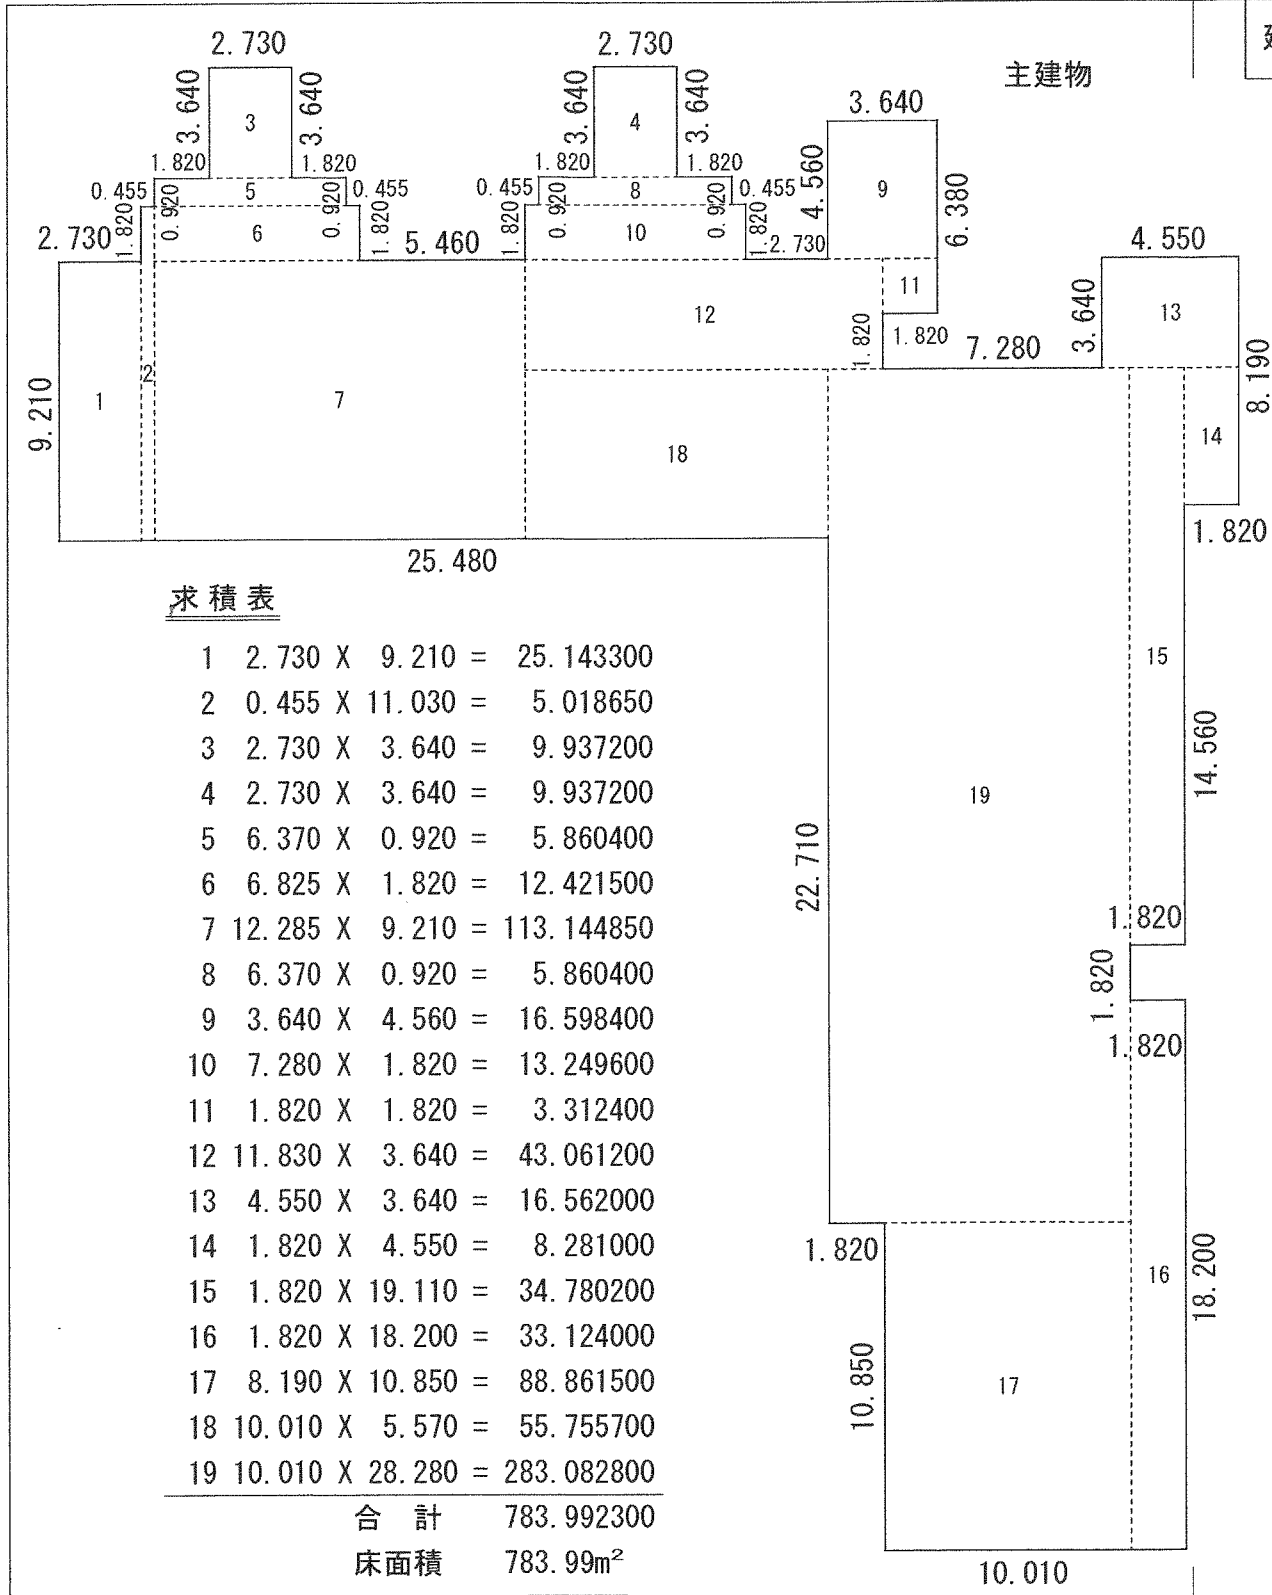


作成者	公益社団法人 千葉県公共嘱託登記士地家屋調査士協会 社員 君津市六手287番地1 土地家屋調査士 前田豊	縮尺	1/250	申請人	君津市長 石井宏子	縮尺	1/500
-----	---	----	-------	-----	-----------	----	-------

各階平面図

家屋番号	15-1
建物の所在	君津市常代二丁目15番地1

各階平面図


附属建物符号3

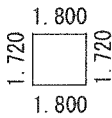

求積表

1.800 X 1.720 =	3.096000
床面積	3.09m ²


附属建物符号1

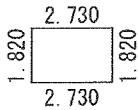

求積表

2.730 X 1.820 =	4.968600
床面積	4.96m ²


附属建物符号4

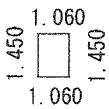

求積表

1.060 X 1.450 =	1.537000
床面積	1.53m ²

附属建物符号2

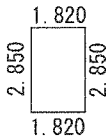

求積表

1.820 X 2.850 =	5.187000
床面積	5.18m ²

作成者

公益社団法人
千葉県公共嘱託登記土地家屋調査士協会
社員 君津市六手287番地1
土地家屋調査士 前田豊



縮尺

1/250

申請人

君津市長 石井宏子



縮尺

1/250