

議案第 19 号

市道路線の変更について

下記の路線を変更したいので、道路法（昭和 27 年法律第 180 号）第 10 条第 3 項の規定により、議会の議決を求める。

記

路 線 名	新旧別	起 点	終 点	主たる経過地
小櫃松丘線	新	君津市山本字湯名下 5 番 1 地先	君津市久留里市場字下町 5 8 9 番 1 地先	
	旧	君津市山本字湯名下 5 番 1 地先	君津市俵田字菊沢 3 8 番 1 地先	

平成 29 年 2 月 21 日提出

君津市長 鈴木 洋 邦


# 市道変更路線位置図 S = 1 : 50, 000

## 1. 小櫃松丘線 (終点変更)

### 凡例

- 国道410号 供用開始予定区間
- 市道変更従前区間
- 市道変更追加区間

# 市道変更路線図 1 : 6, 000

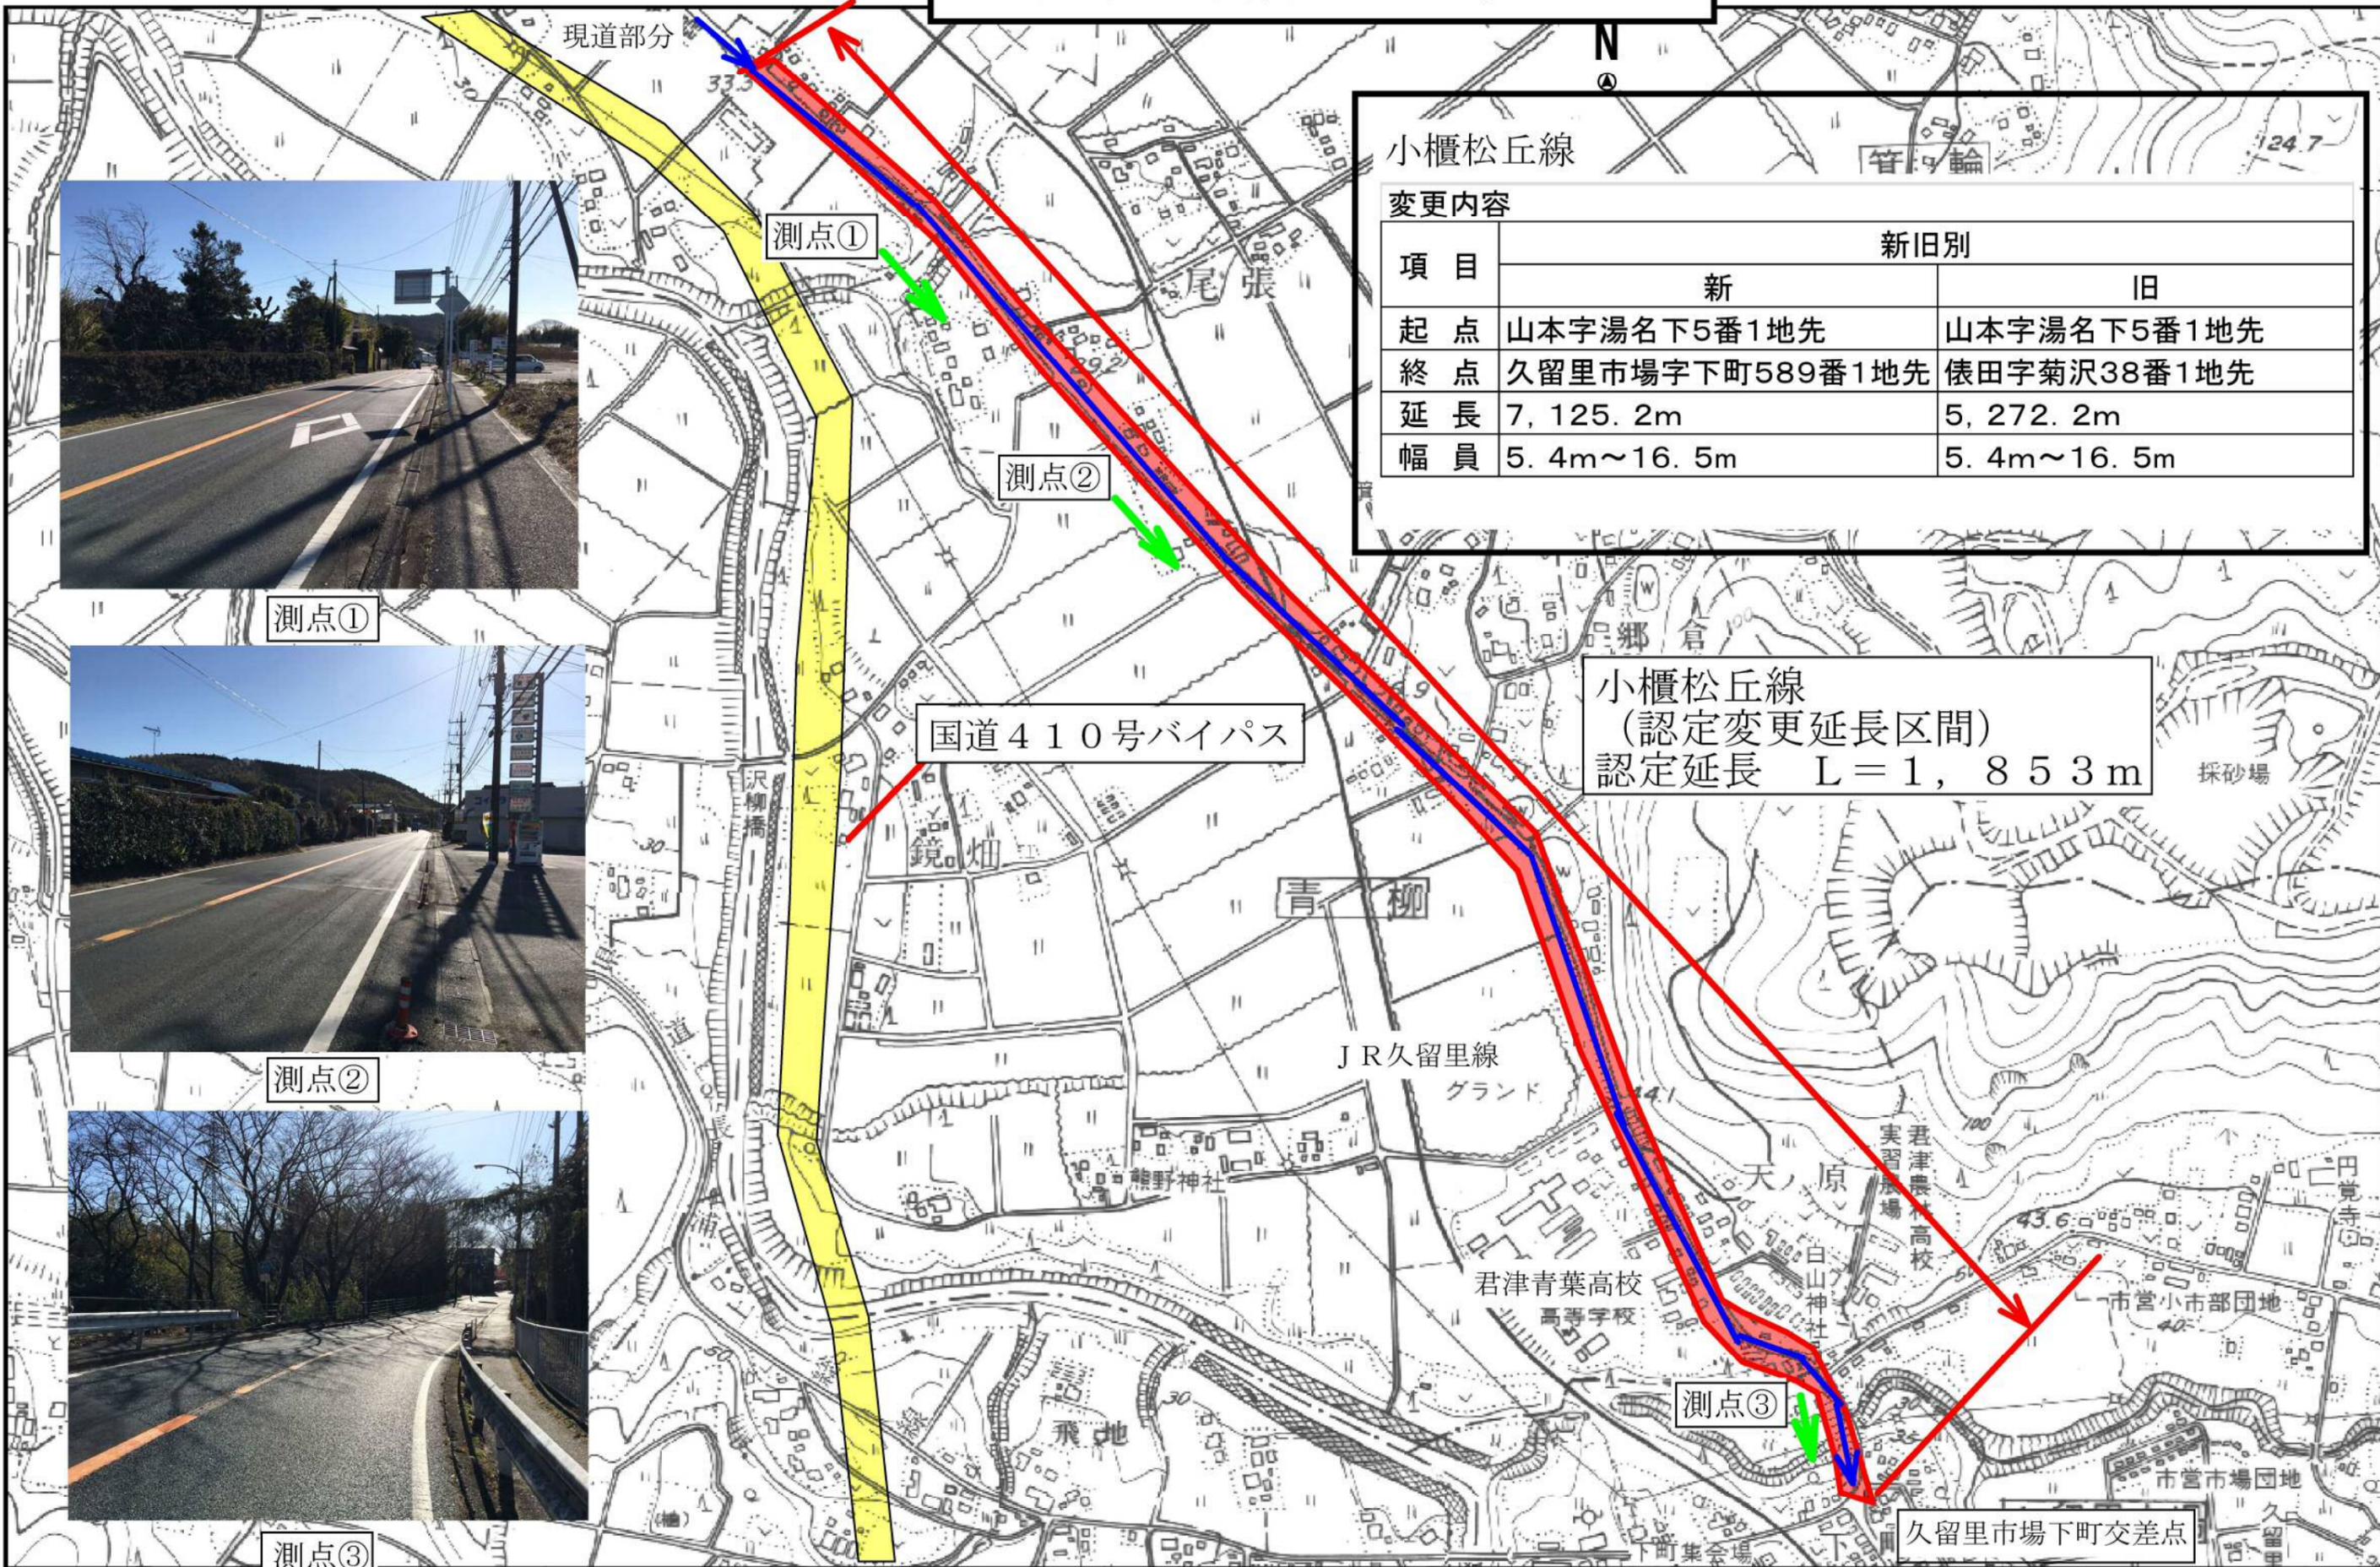

小櫃松丘線  
変更内容

項目	新旧別	
	新	旧
起点	山本字湯名下5番1地先	山本字湯名下5番1地先
終点	久留里市場字下町589番1地先	俵田字菊沢38番1地先
延長	7, 125. 2m	5, 272. 2m
幅員	5. 4m~16. 5m	5. 4m~16. 5m

小櫃松丘線  
(認定変更延長区間)  
認定延長 L = 1, 853 m

縮尺 1 : 6000  
100 50 0 100 200